
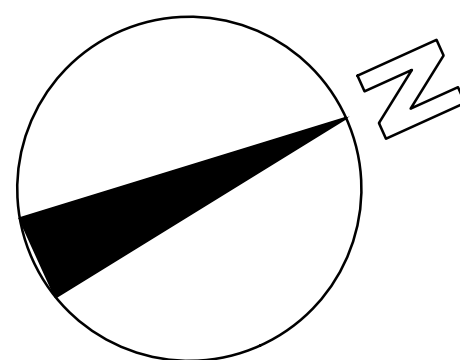


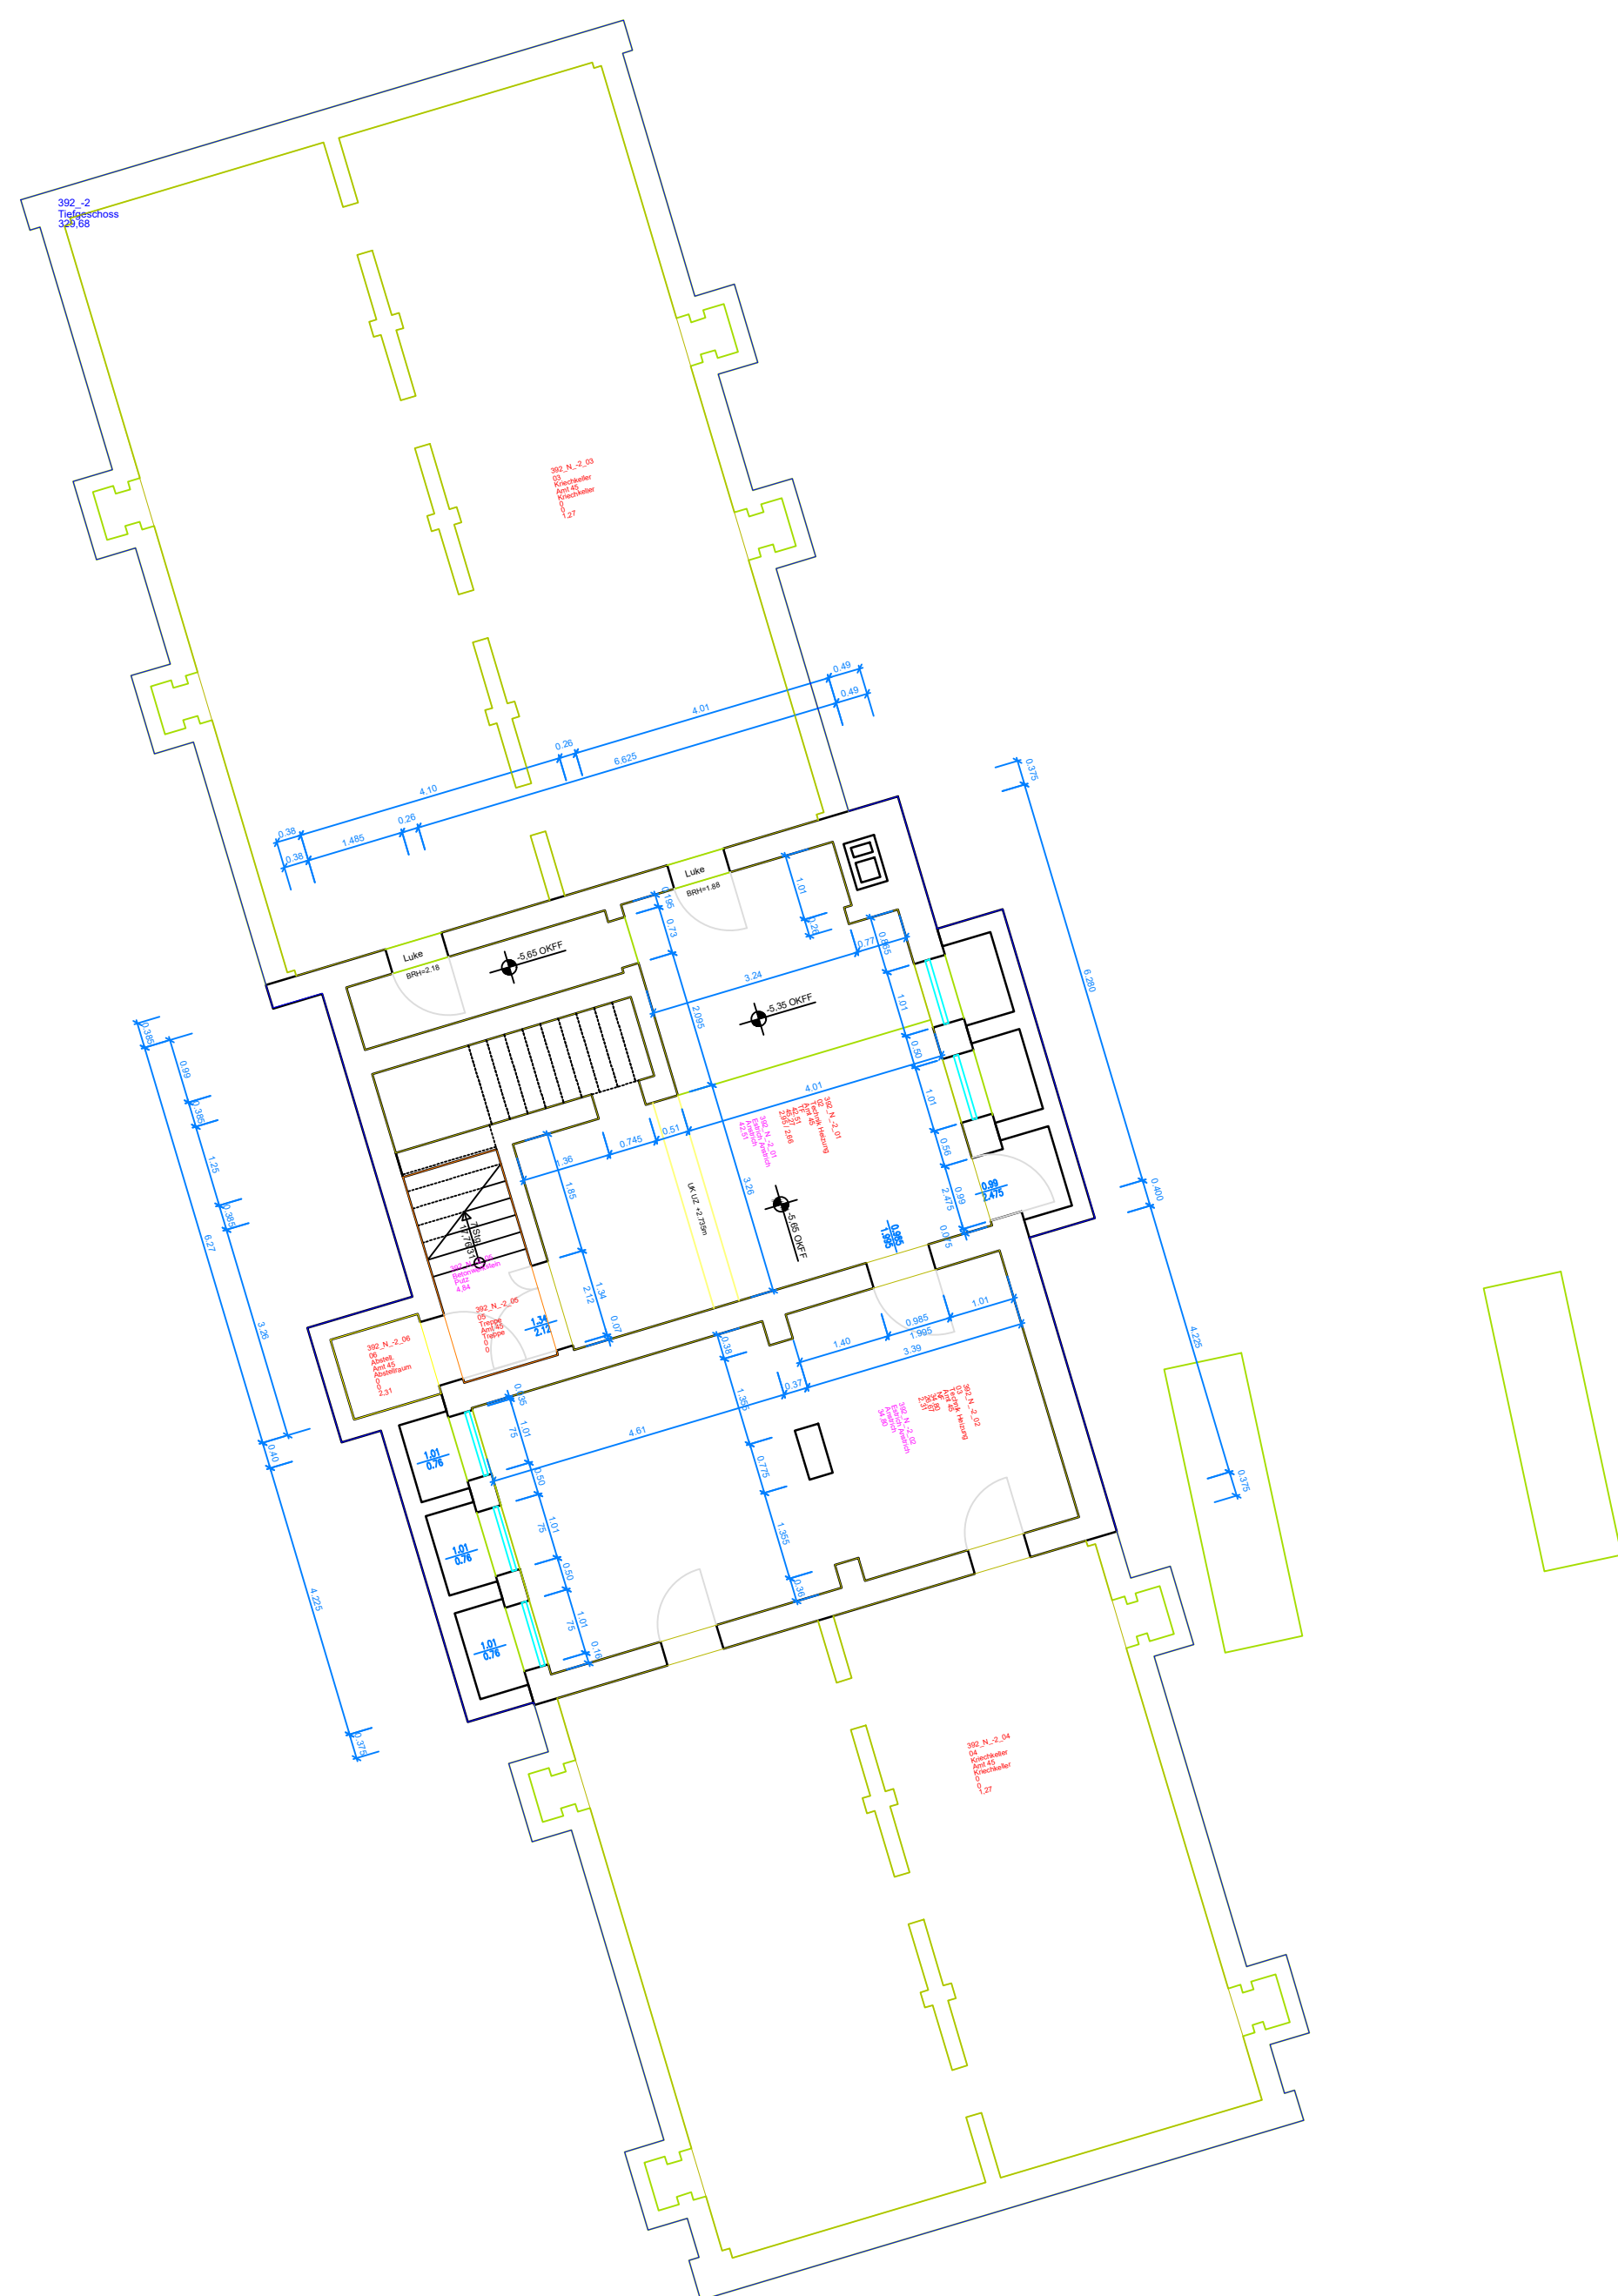

UNTERGESCHOSS
EBENE -2

Index	Datum	Änderung	Name
Gemeinschaftsgrundschule Steigerweg 3			Maßstab 1:100
			Datum 06.07.2010
			Projekt Nr.
Bestandsplan Untergeschoss Ebene -2			ID_NR. 392
			Gezeichnet: G. Kovacs
392_Bestandsplan_-2_1-100.dwg			Blatt - Größe 665 x 524
			ImmobilienService der Stadt Mülheim an der Ruhr Technisches Rathaus Hans-Böckler-Platz 5 45468 Mülheim an der Ruhr Telefon: 0208 / 455-2300 Telefax: 0208 / 455-582300 E-mail: is@stadt-mh.de