



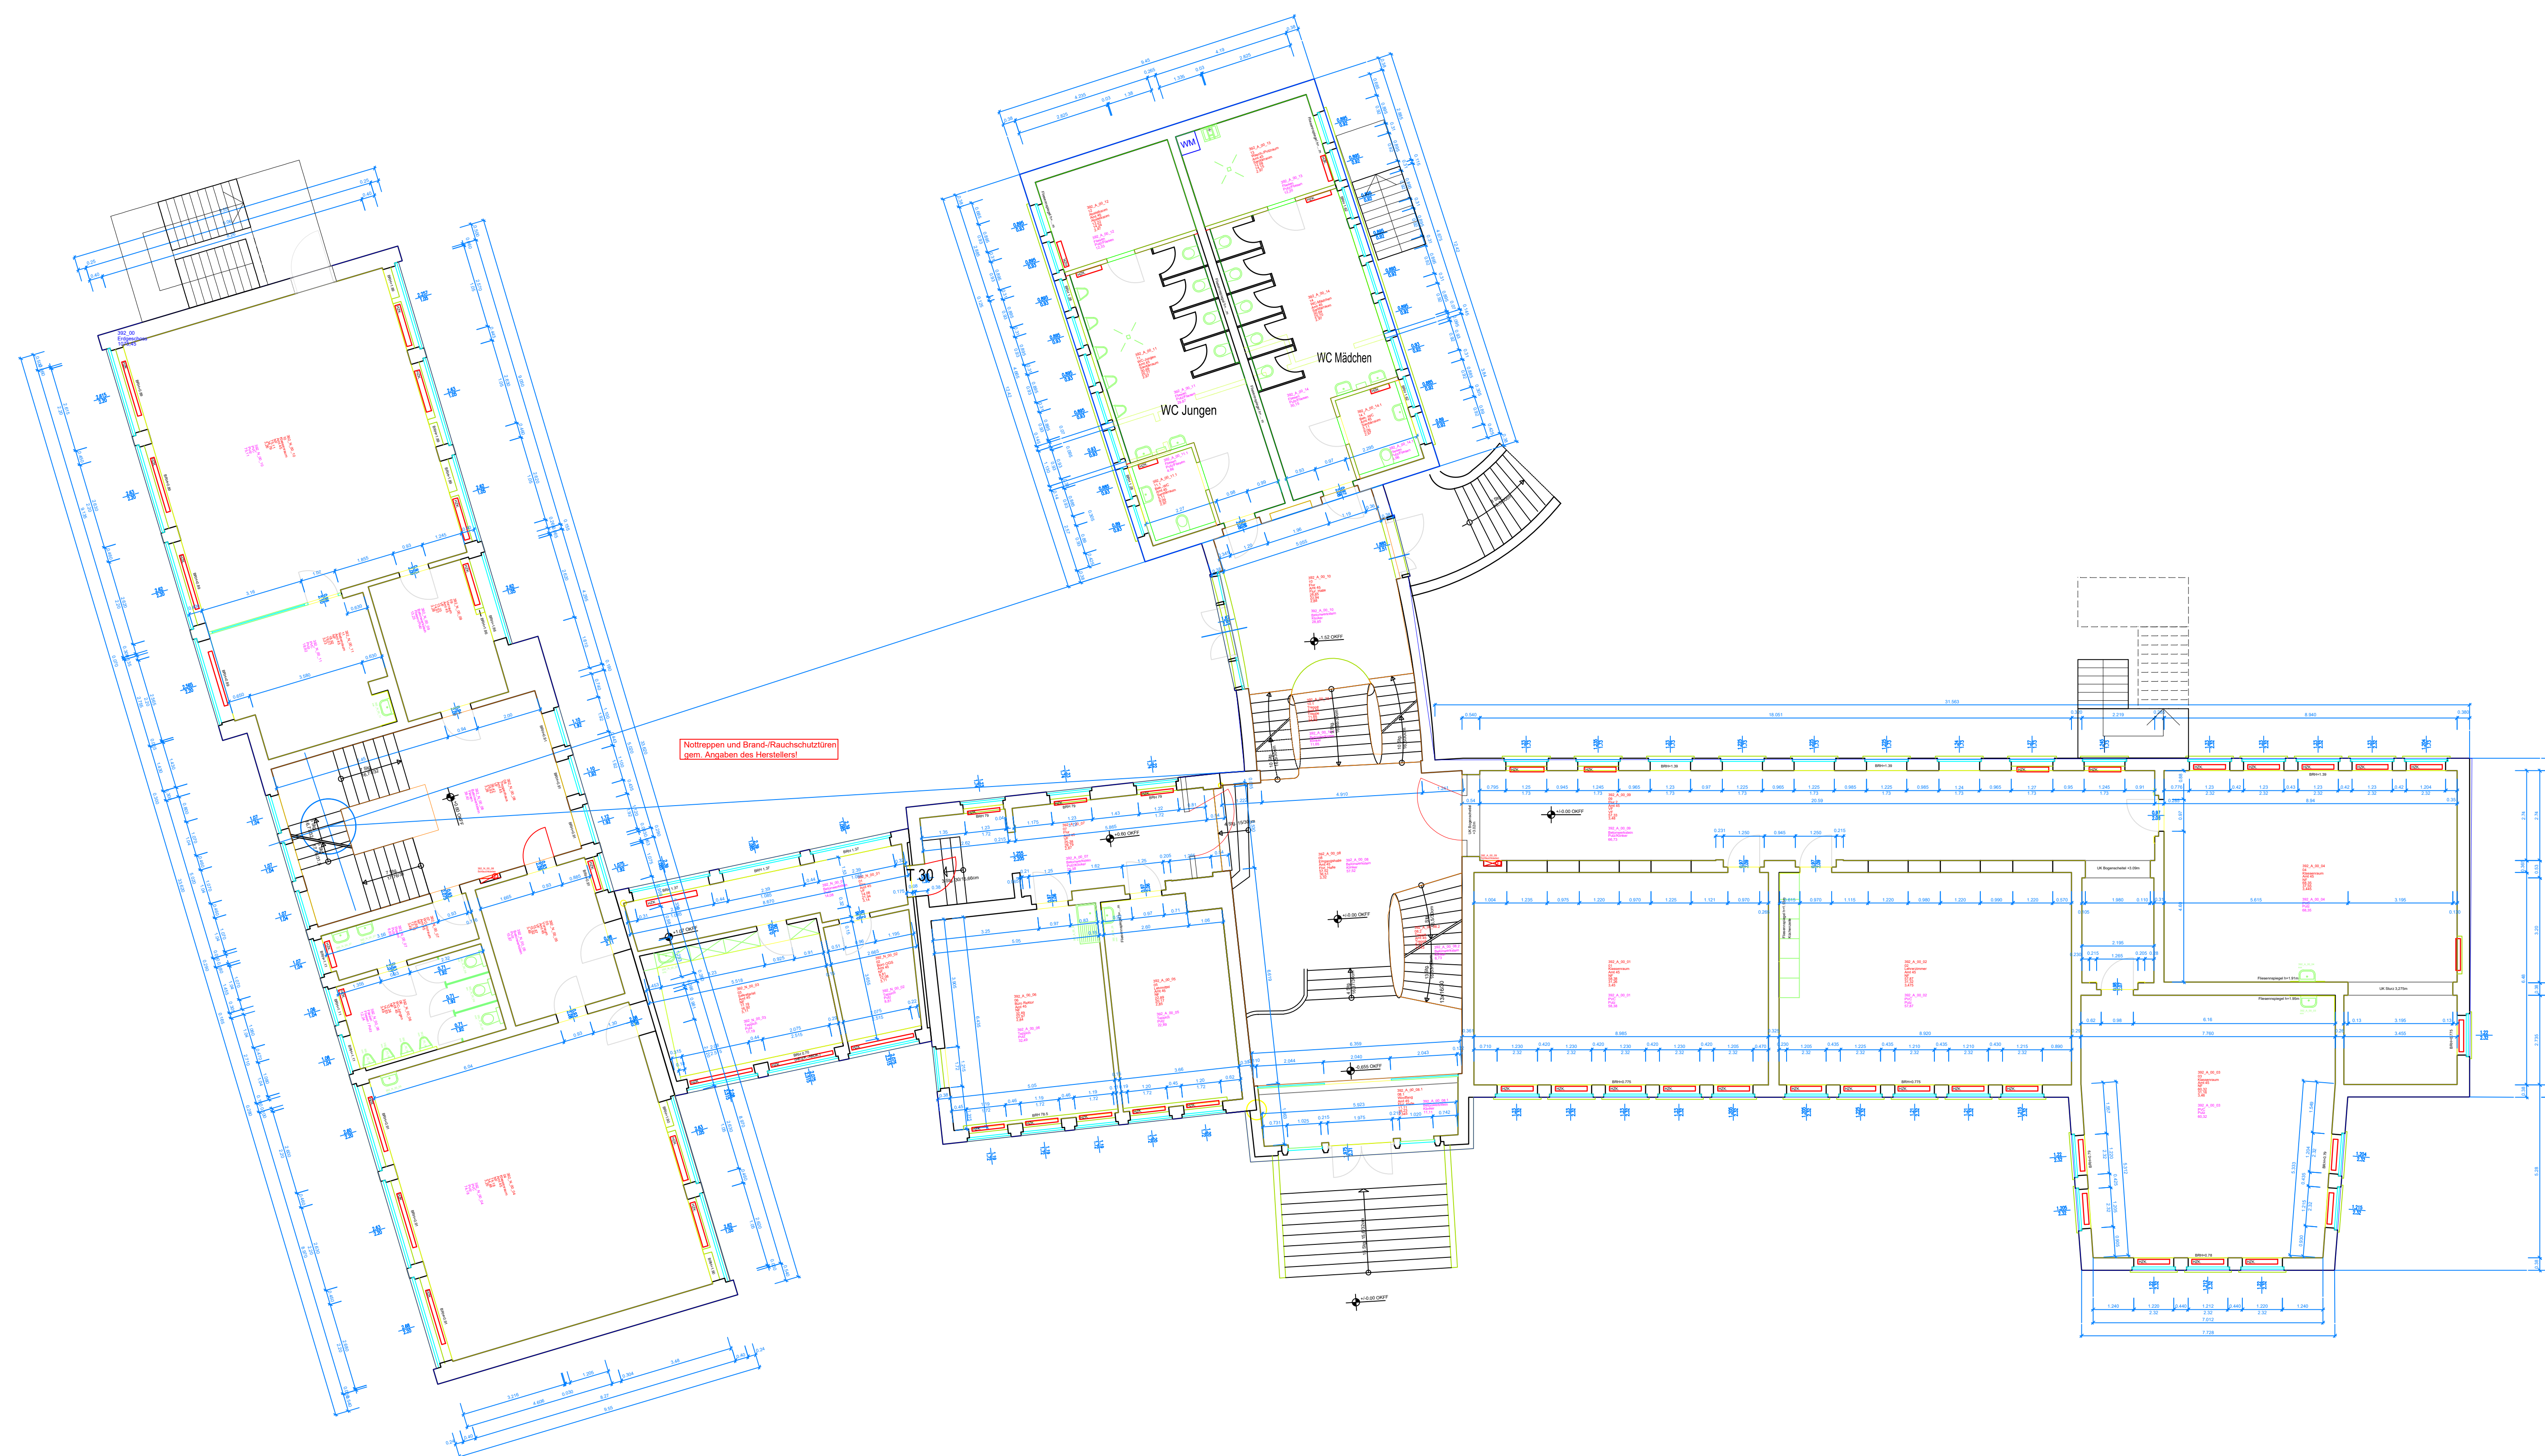

ERDGESCHOSS
EBENE 00

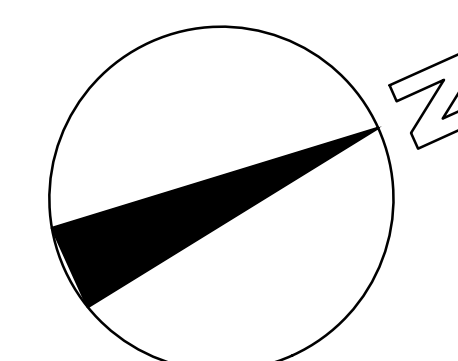

A		05.02.2014	Umbau Toiletten	Kos.
Index	Datum	Änderung		Name
Gemeinschaftsgrundschule Steigerweg 3				Maßstab 1:100
				Datum 06.07.2010
				Projekt Nr.
Bestandsplan Erdgeschoss Ebene 00				ID_Nr. 392
				Gezeichnet: G. Kovacs
392_Bestandsplan_00_1-100.dwg				Blatt - Größe 1172 x 648
		ImmobilienService der Stadt Mülheim an der Ruhr Technisches Rathaus Hans-Böckler-Platz 5 45468 Mülheim an der Ruhr Telefon: 0208 / 455-2300 Telefax: 0208 / 455-582300 E-mail: is@stadt-mh.de		