
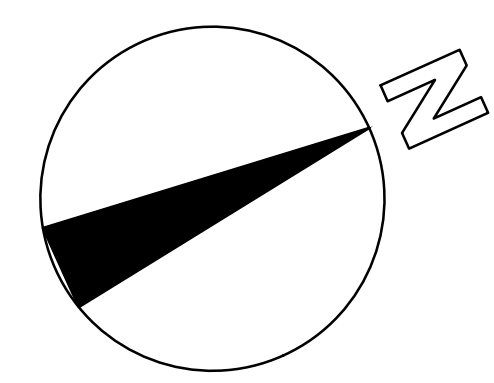


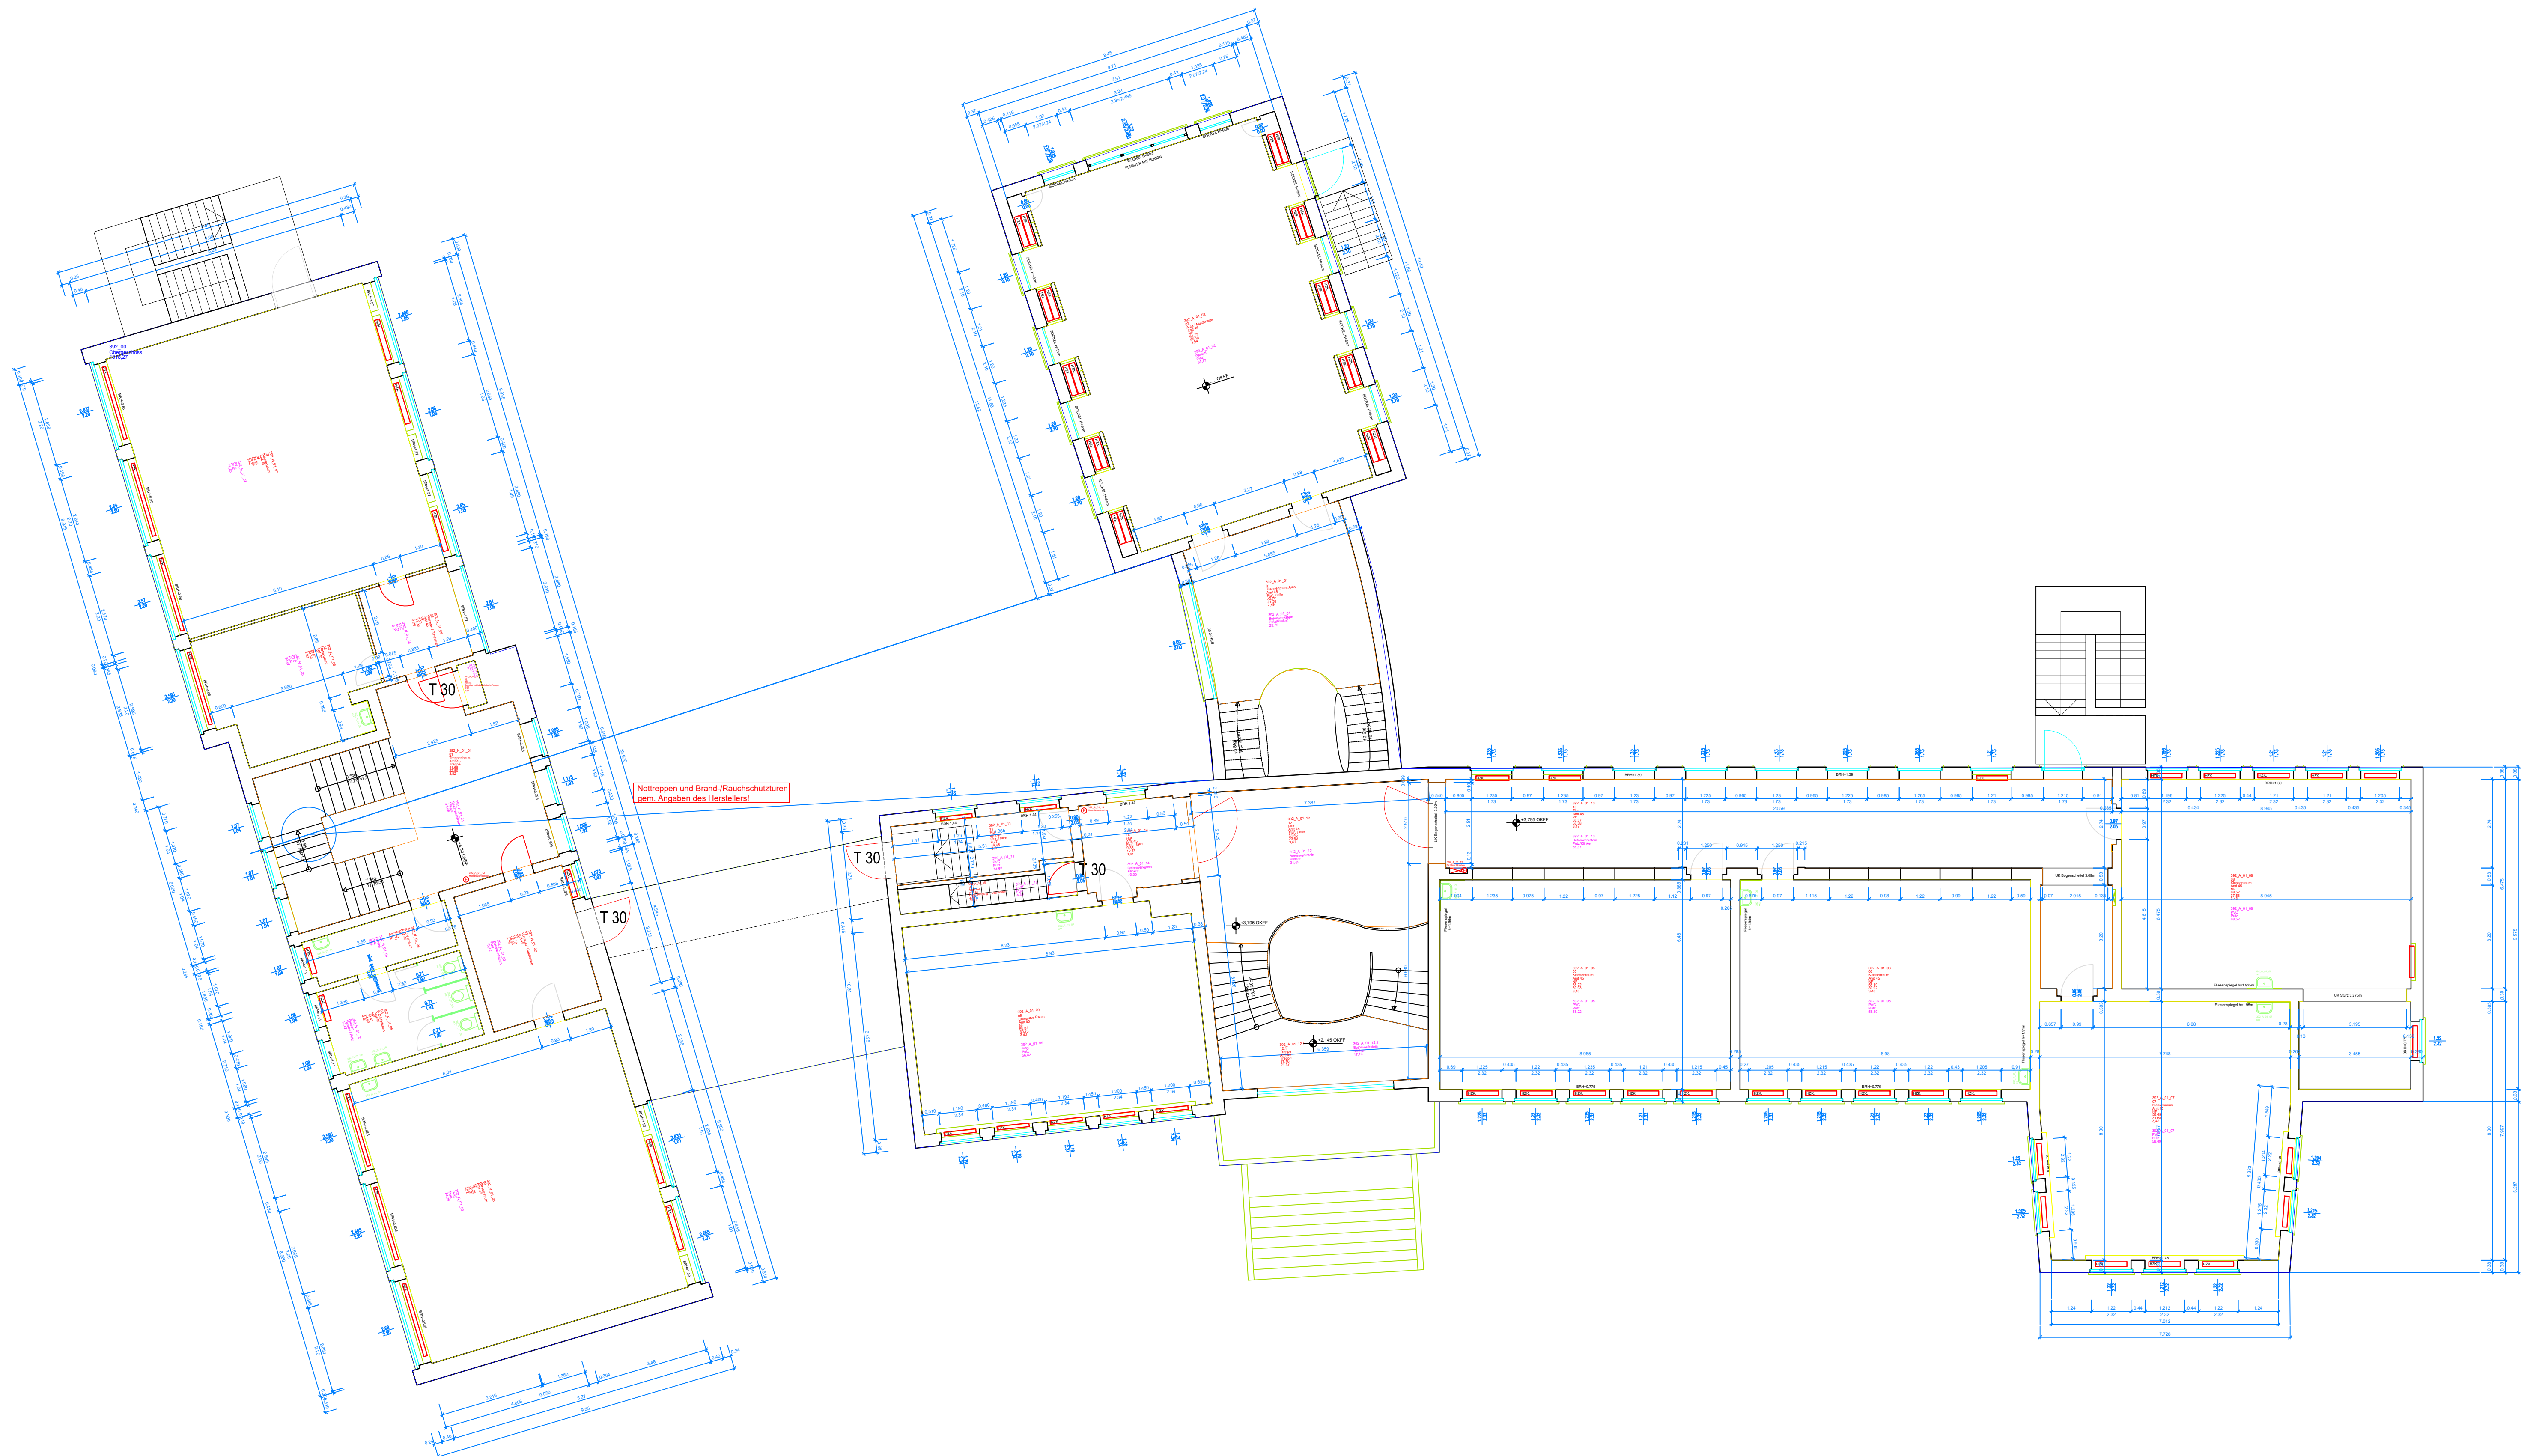

OBERGESCHOSS
EBENE 01

Index	Datum	Änderung	Name	
Gemeinschaftsgrundschule Steigerweg 3			Maßstab	1:100
			Datum	06.07.2010
			Projekt Nr.	
Bestandsplan Obergeschoss Ebene 01			ID_Nr.	392
			Gezeichnet:	G. Kovacs
392_Bestandsplan_01_1-100.dwg			Blatt - Größe	1172 x 648
			ImmobilienService der Stadt Mülheim an der Ruhr Technisches Rathaus Hans-Böckler-Platz 5 45468 Mülheim an der Ruhr Telefon: 0208 / 455-2300 Telefax: 0208 / 455-582300 E-mail: is@stadt-mh.de	