


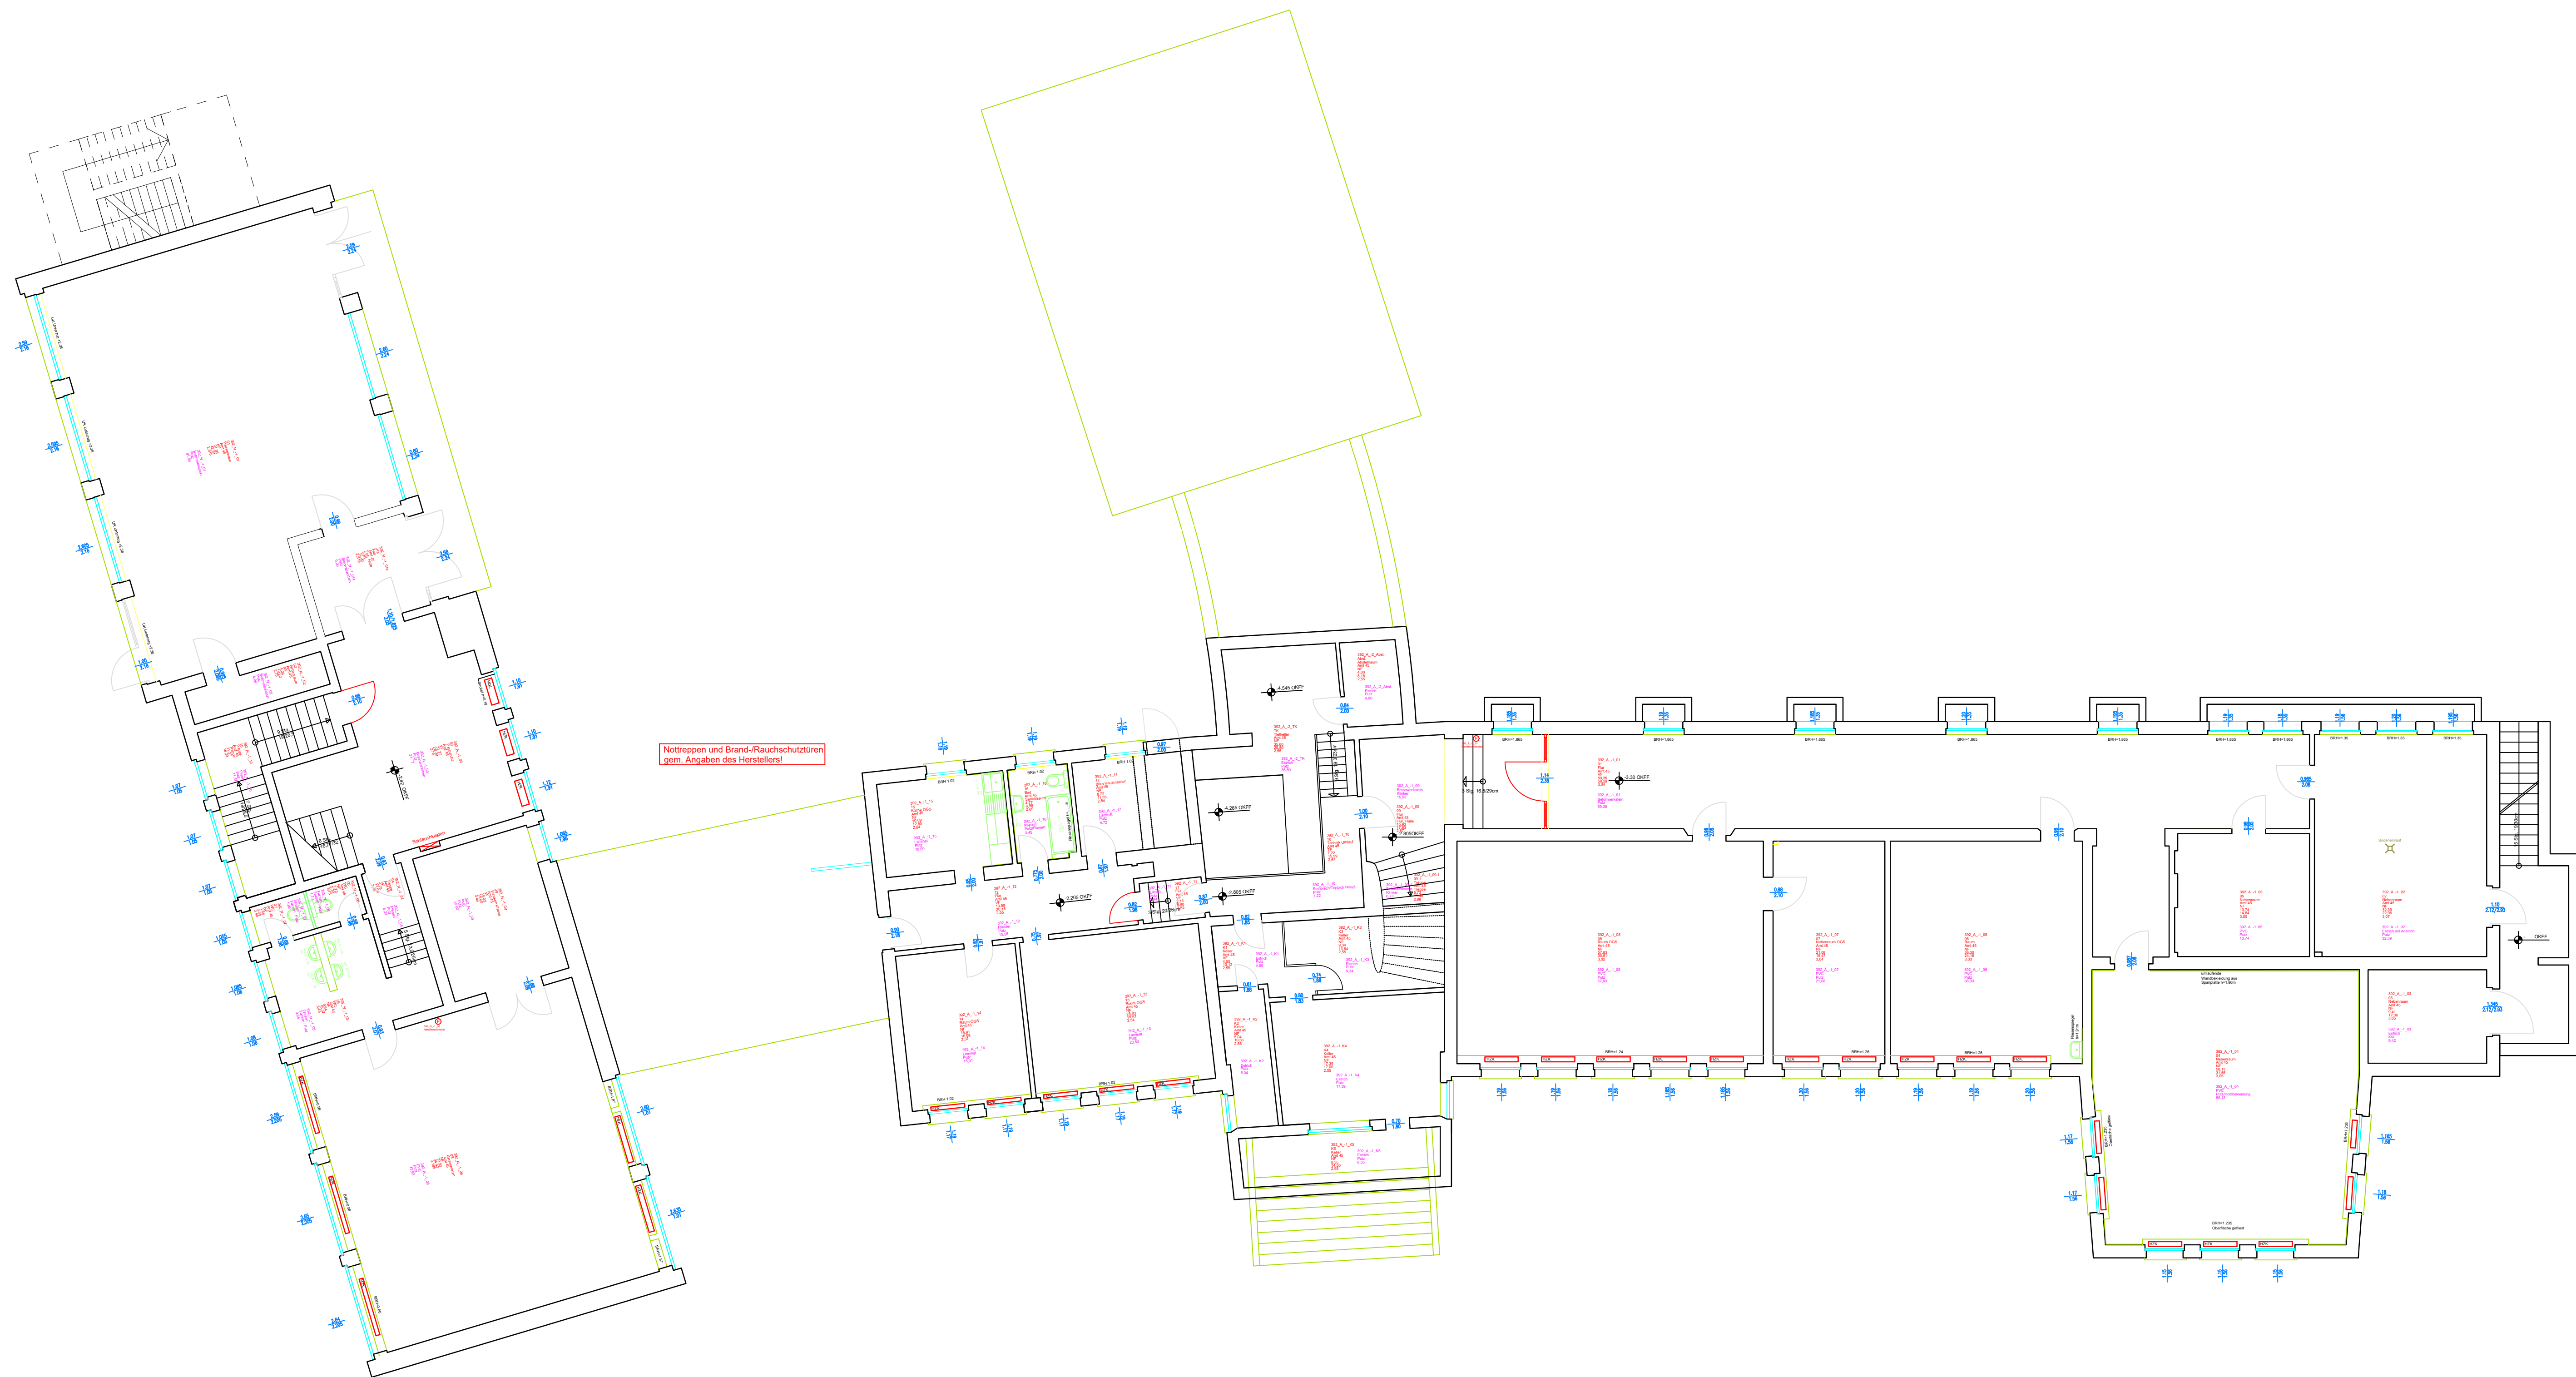

KELLERGESCHOSS
EBENE -1

Index			Name	
Datum			Maßstab	
Änderung			1:100	
Gemeinschaftsgrundschule Steigerweg 3			Datum	
			06.07.2010	
			Projekt Nr.	
Bestandsplan Kellergeschoss Ebene -1			ID_Nr.	
			392	
			Gezeichnet: G. Kovacs	
392_Bestandsplan_-1_1-100.dwg			Blatt - Größe	
			1172 x 648	
			ImmobilienService der Stadt Mülheim an der Ruhr Technisches Rathaus Hans-Böckler-Platz 5 45468 Mülheim an der Ruhr Telefon: 0208 / 455-2300 Telefax: 0208 / 455-582300 E-mail: is@stadt-mh.de	