


IDNr. 272

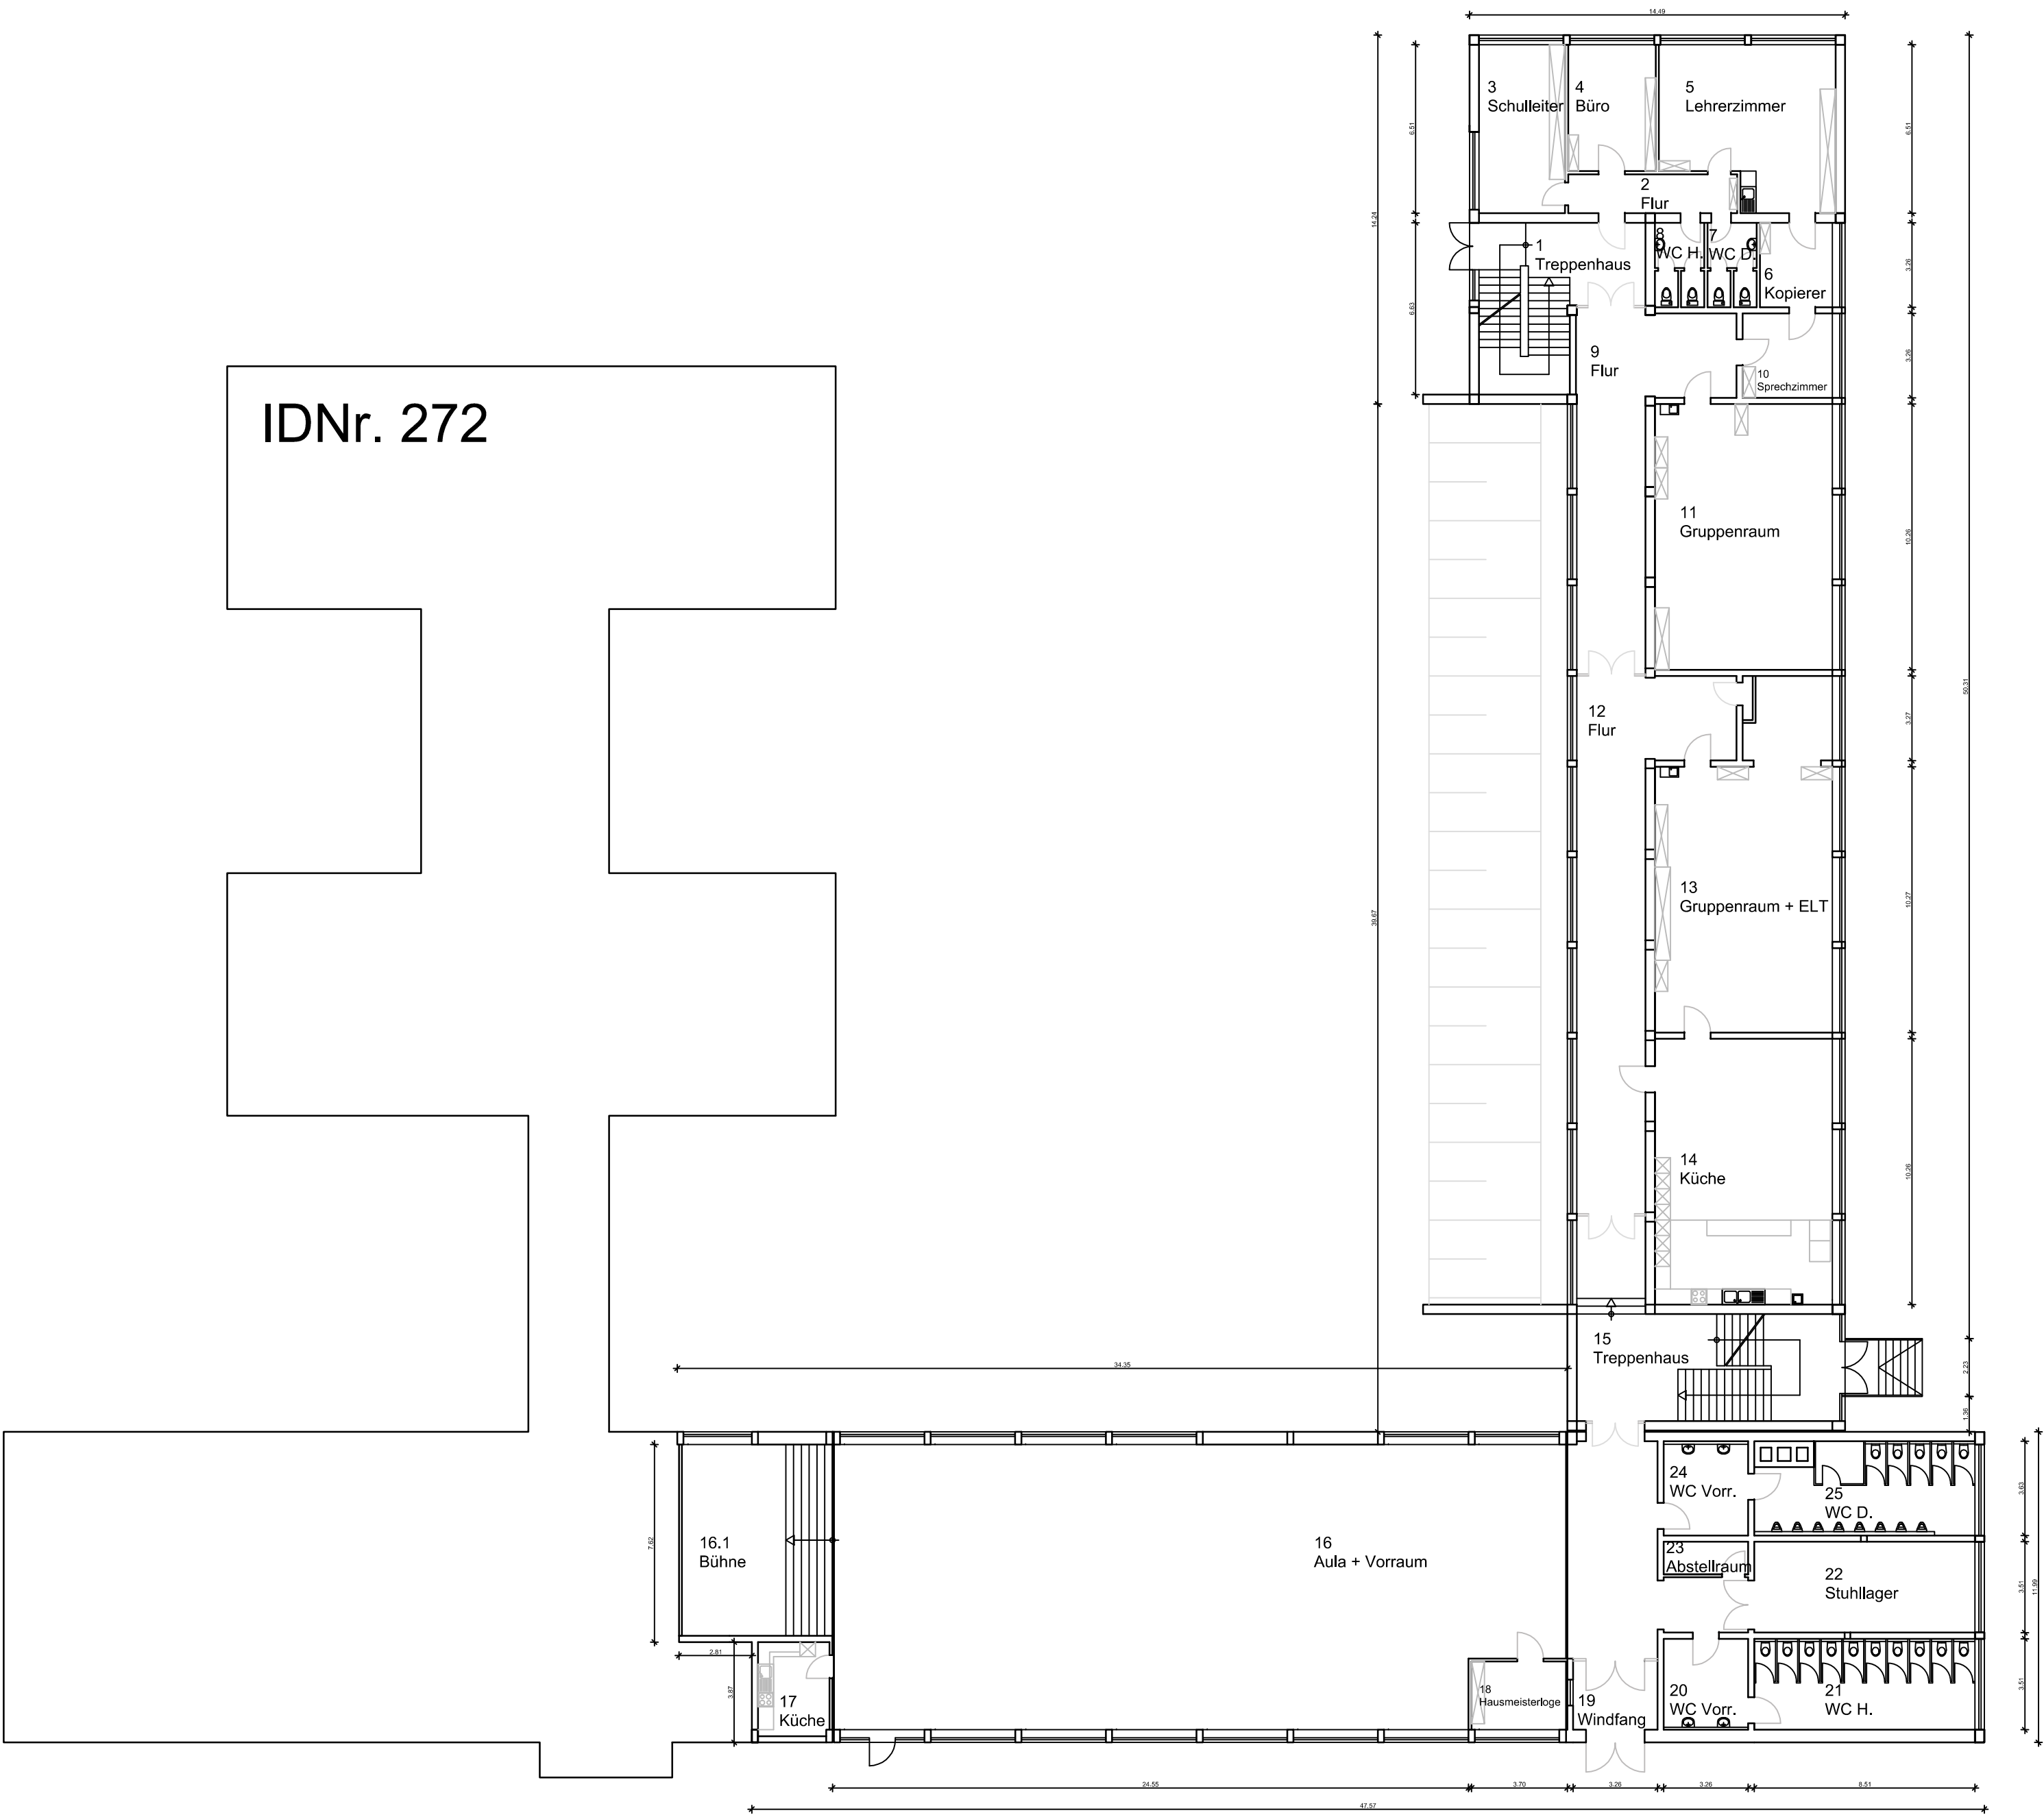

GGG Barbarastraße 30-34		Mst. 1:200
Bestandsplan		Datum Oktober 2015
Erdgeschoss		Projekt-Nr. 084
084_Bestandsplan_00_1-200.dwg		Gezeichnet: DIN A2
		Stadt Mülheim an der Ruhr Der Oberbürgermeister ImmobilienService Hans-Böckler-Platz 5 45468 Mülheim an der Ruhr Tel.: 0208 / 455 - 2300 Fax.: 0208 / 455 - 562300 Email: is@muelheim-ruhr.de