




Index	Datum	Änderung	Name
TE Barbarastraße 30a (Mullewapp)			
Bestandsplan			
Erdgeschoss			
272_Bestandsplan_00_1-100			
Maßstab 1:100 Datum 09.06.2010 Projekt Nr. ID - NR. 272 Gezeichnet S.V IB Voit Geprüft Blatt - Größe DIN A2			

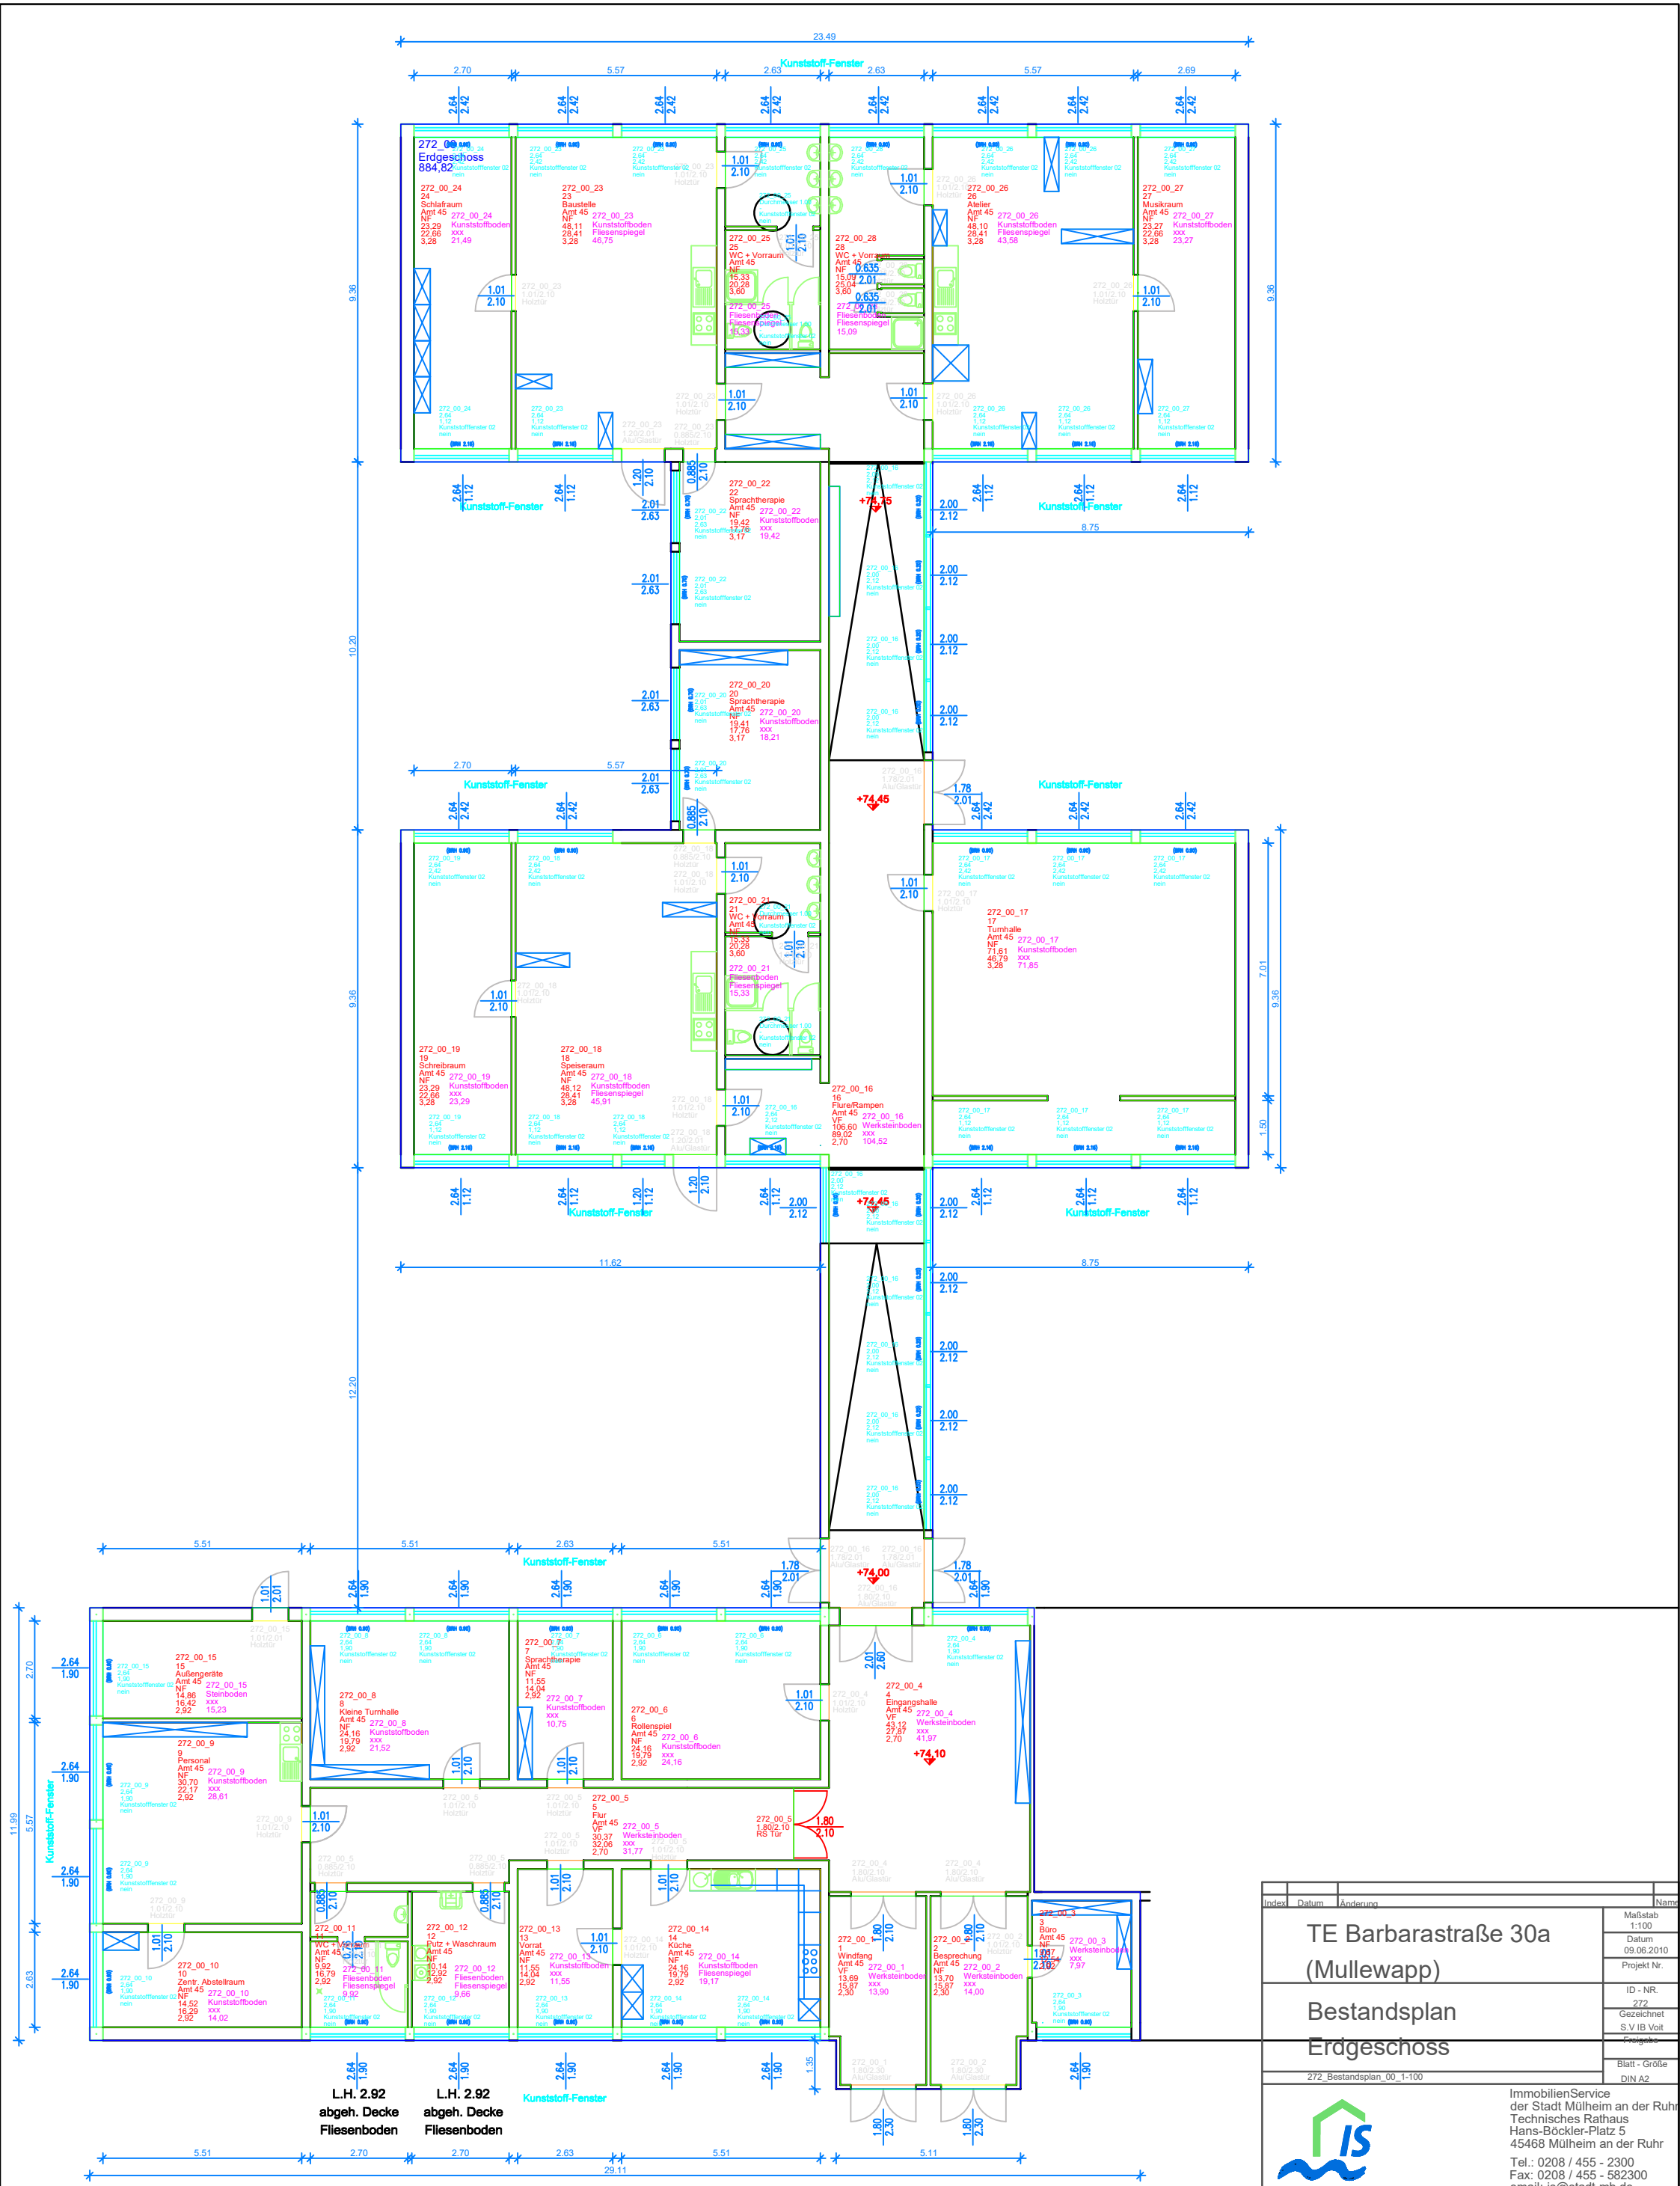

ImmobilienService
der Stadt Mülheim an der Ruhr
Technisches Rathaus
Hans-Böckler-Platz 5
45468 Mülheim an der Ruhr
Tel.: 0208 / 455 - 2300
Fax: 0208 / 455 - 582300
email: is@stadt-mh.de