


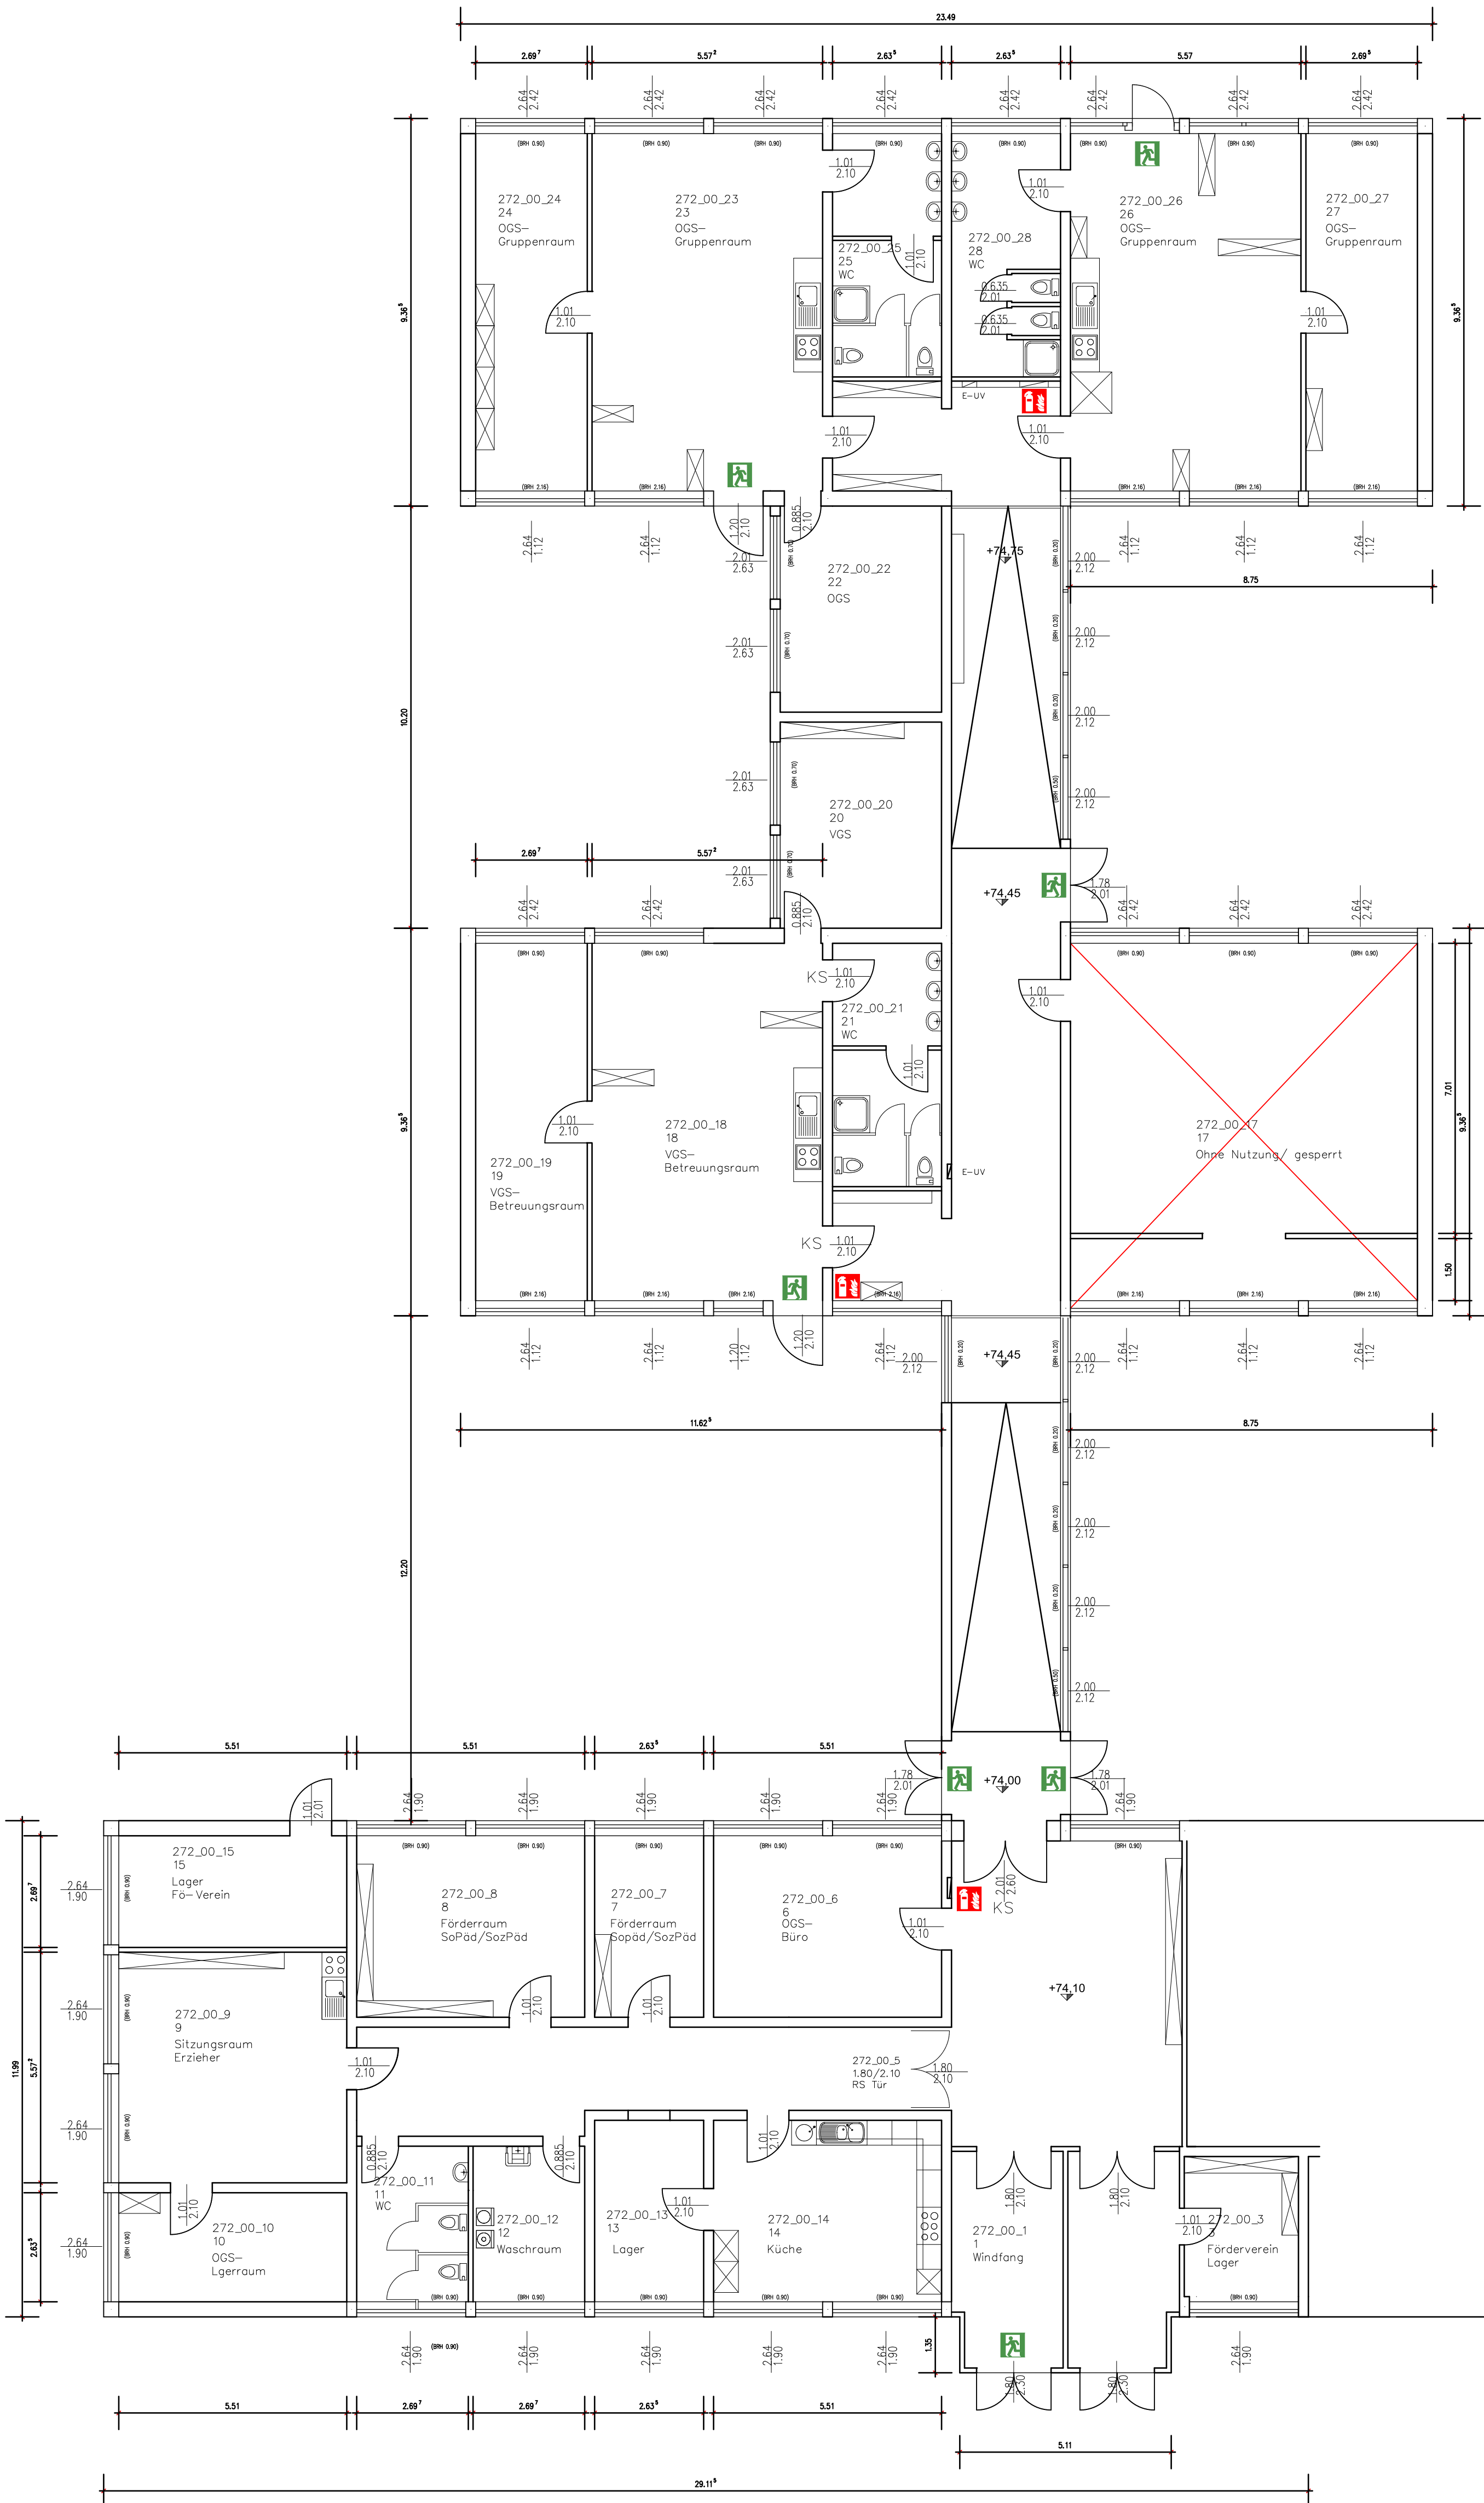

001 13.09.22 Raumbezeichnungen/ Ausgang_OGS			Index	
Index	Datum	Änderung	Maßstab	Notiz
			1:100	
			09.06.2010	
			Projekt Nr.	
			ID - NR.	272
			Gezeichnet	KV
			Freigegeben	
			Blatt - 0188e	590/55e

TE Barbarastraße 30a
(VGS/ OGS)

NUTZUNGSÄNDERUNG
ERDGESCHOSS

272_Bestandsplan_00_1-200

ImmobilienService
der Stadt Mülheim an der Ruhr
Technisches Rathaus
Hans-Böckler-Platz 5
45468 Mülheim an der Ruhr
Tel.: 0208 / 455 - 2300
Fax: 0208 / 455 - 582300
email: is@stadt-mh.de