


- Rettungswegleuchte
- Bereitschaftsleuchte
- Außenleuchte

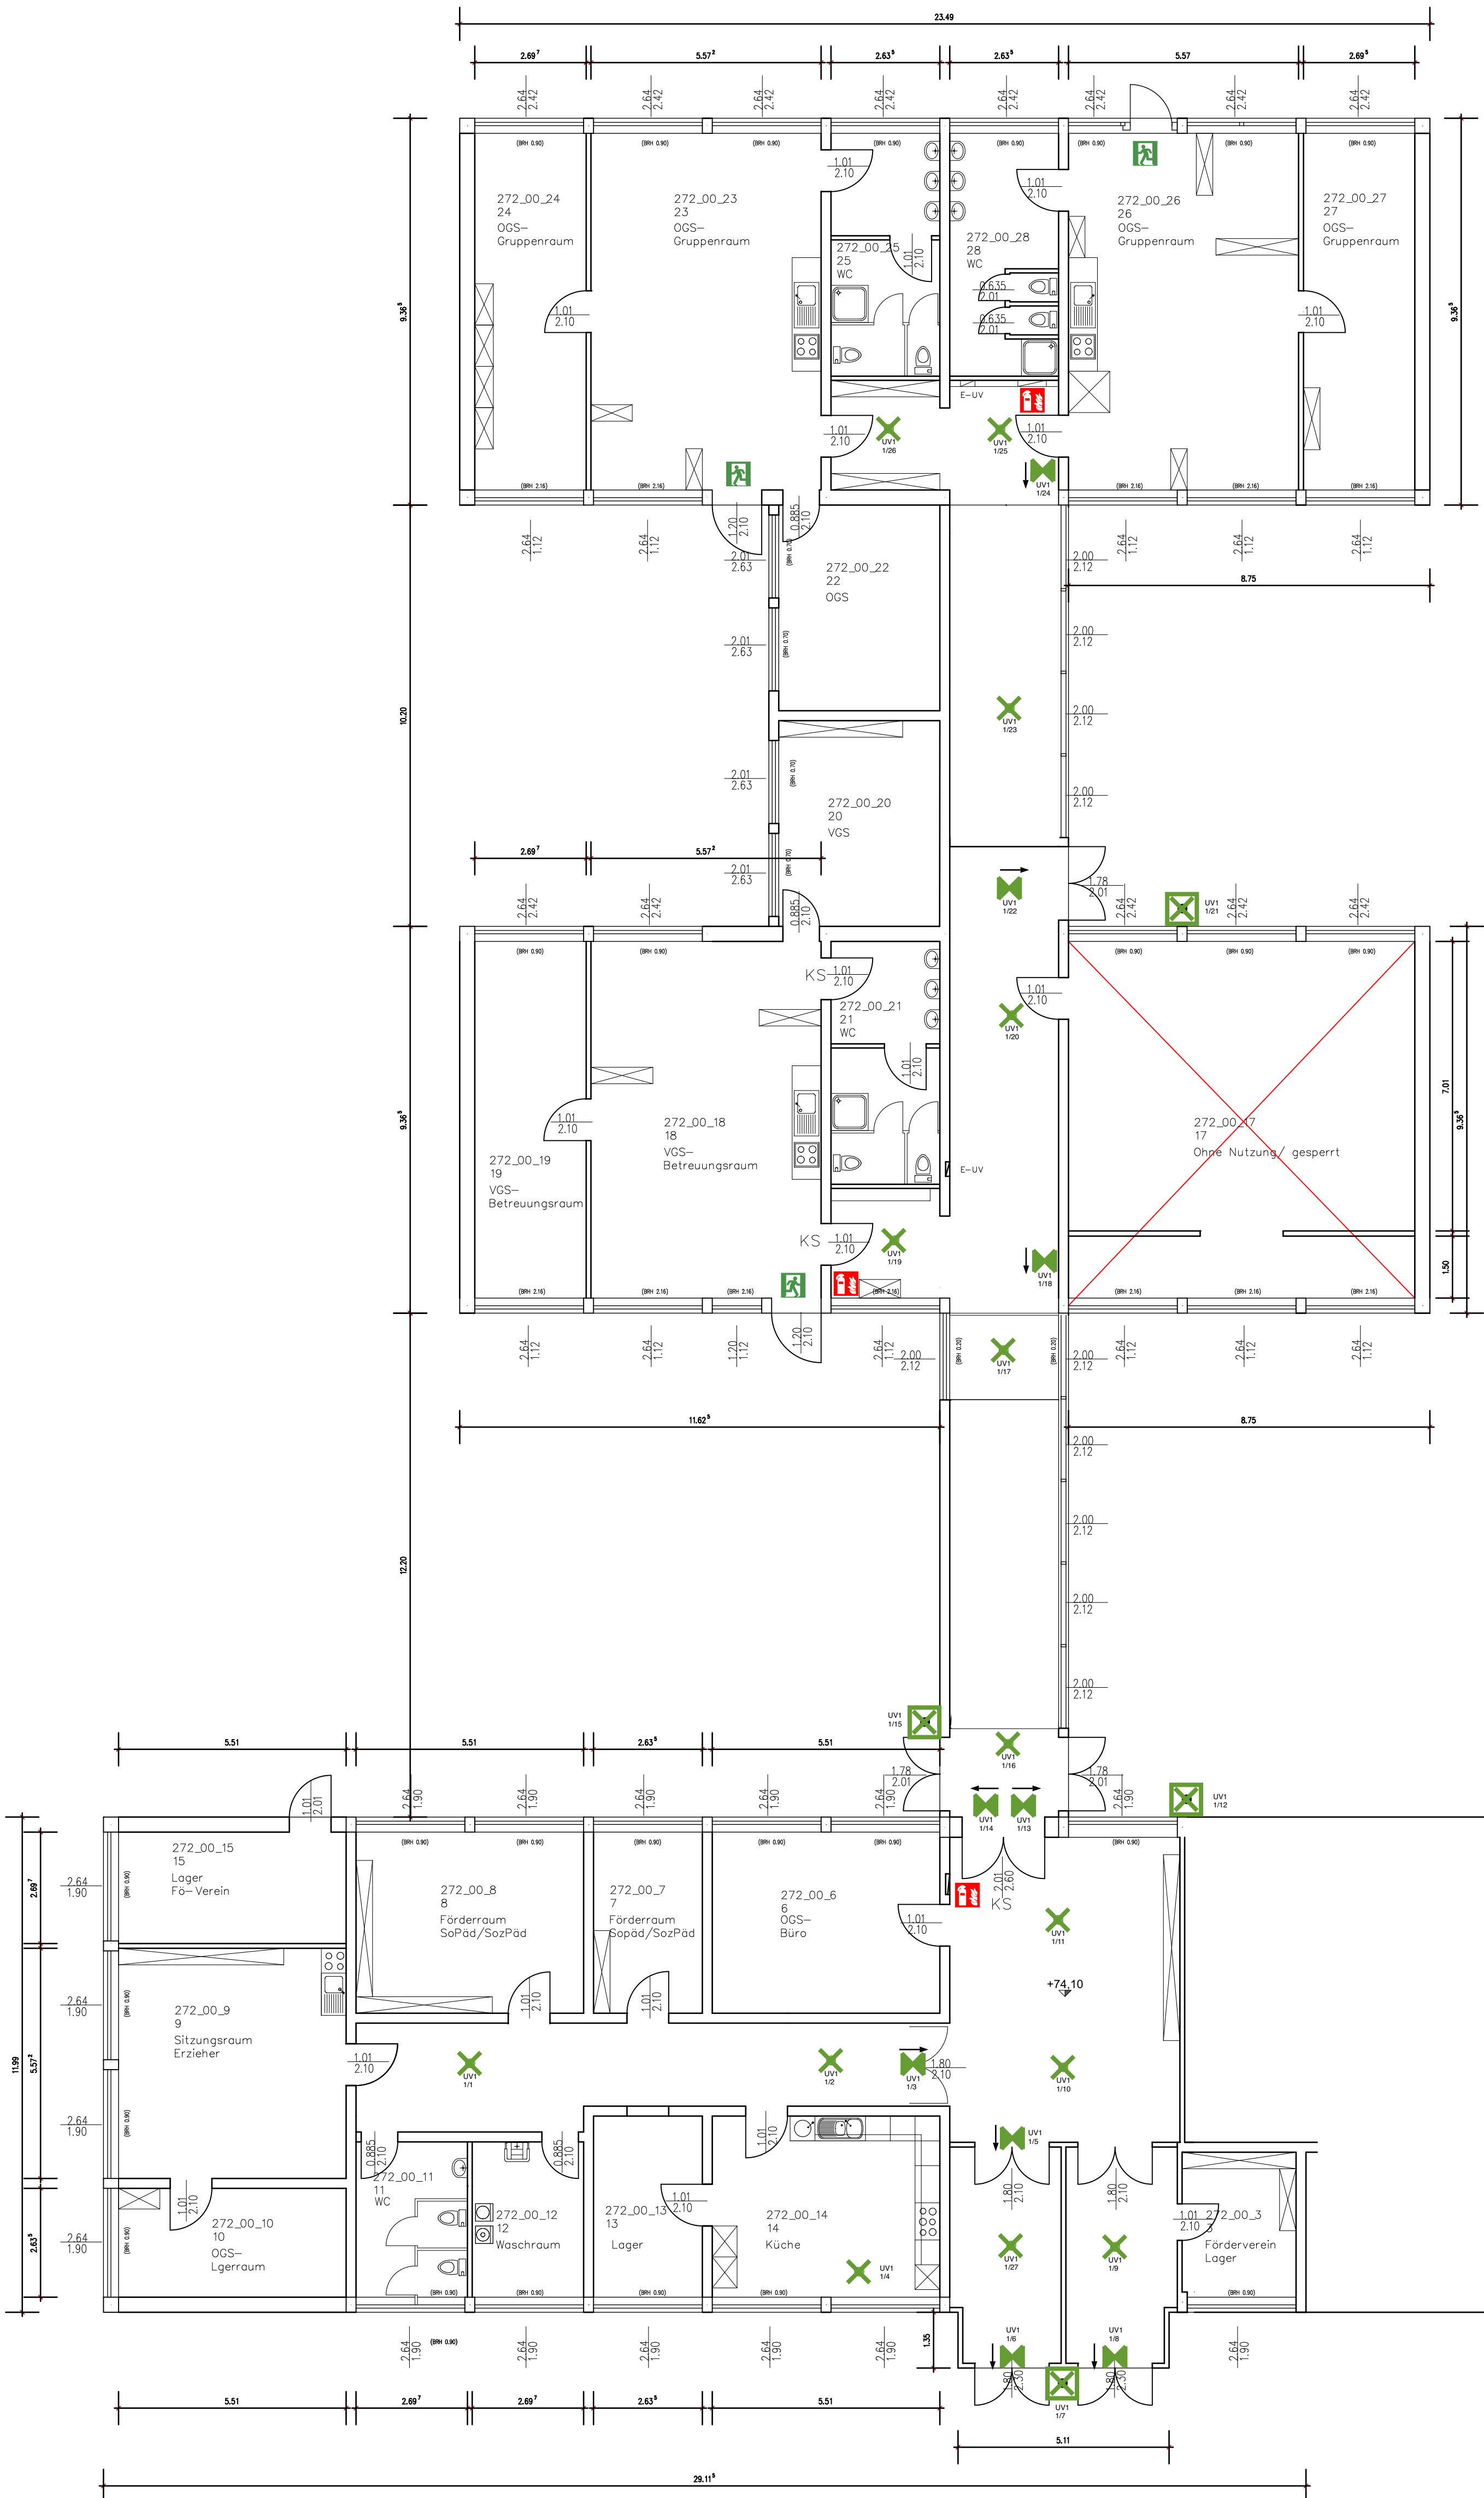

001	31.07.2023	Raumbezeichnungen/ Ausgang_OGS	Index	Datum	Änderung	Notiz
TE Barbarastraße 30a (VGS/ OGS)						Maßstab: 1:100
Sicherheitsbeleuchtung						Datum: 31.07.2023
272_Bestandsplan_00_1-200						Projekt Nr.: 272
						Gezeichnet: Freigabe
						Blatt: 688e 590/595e