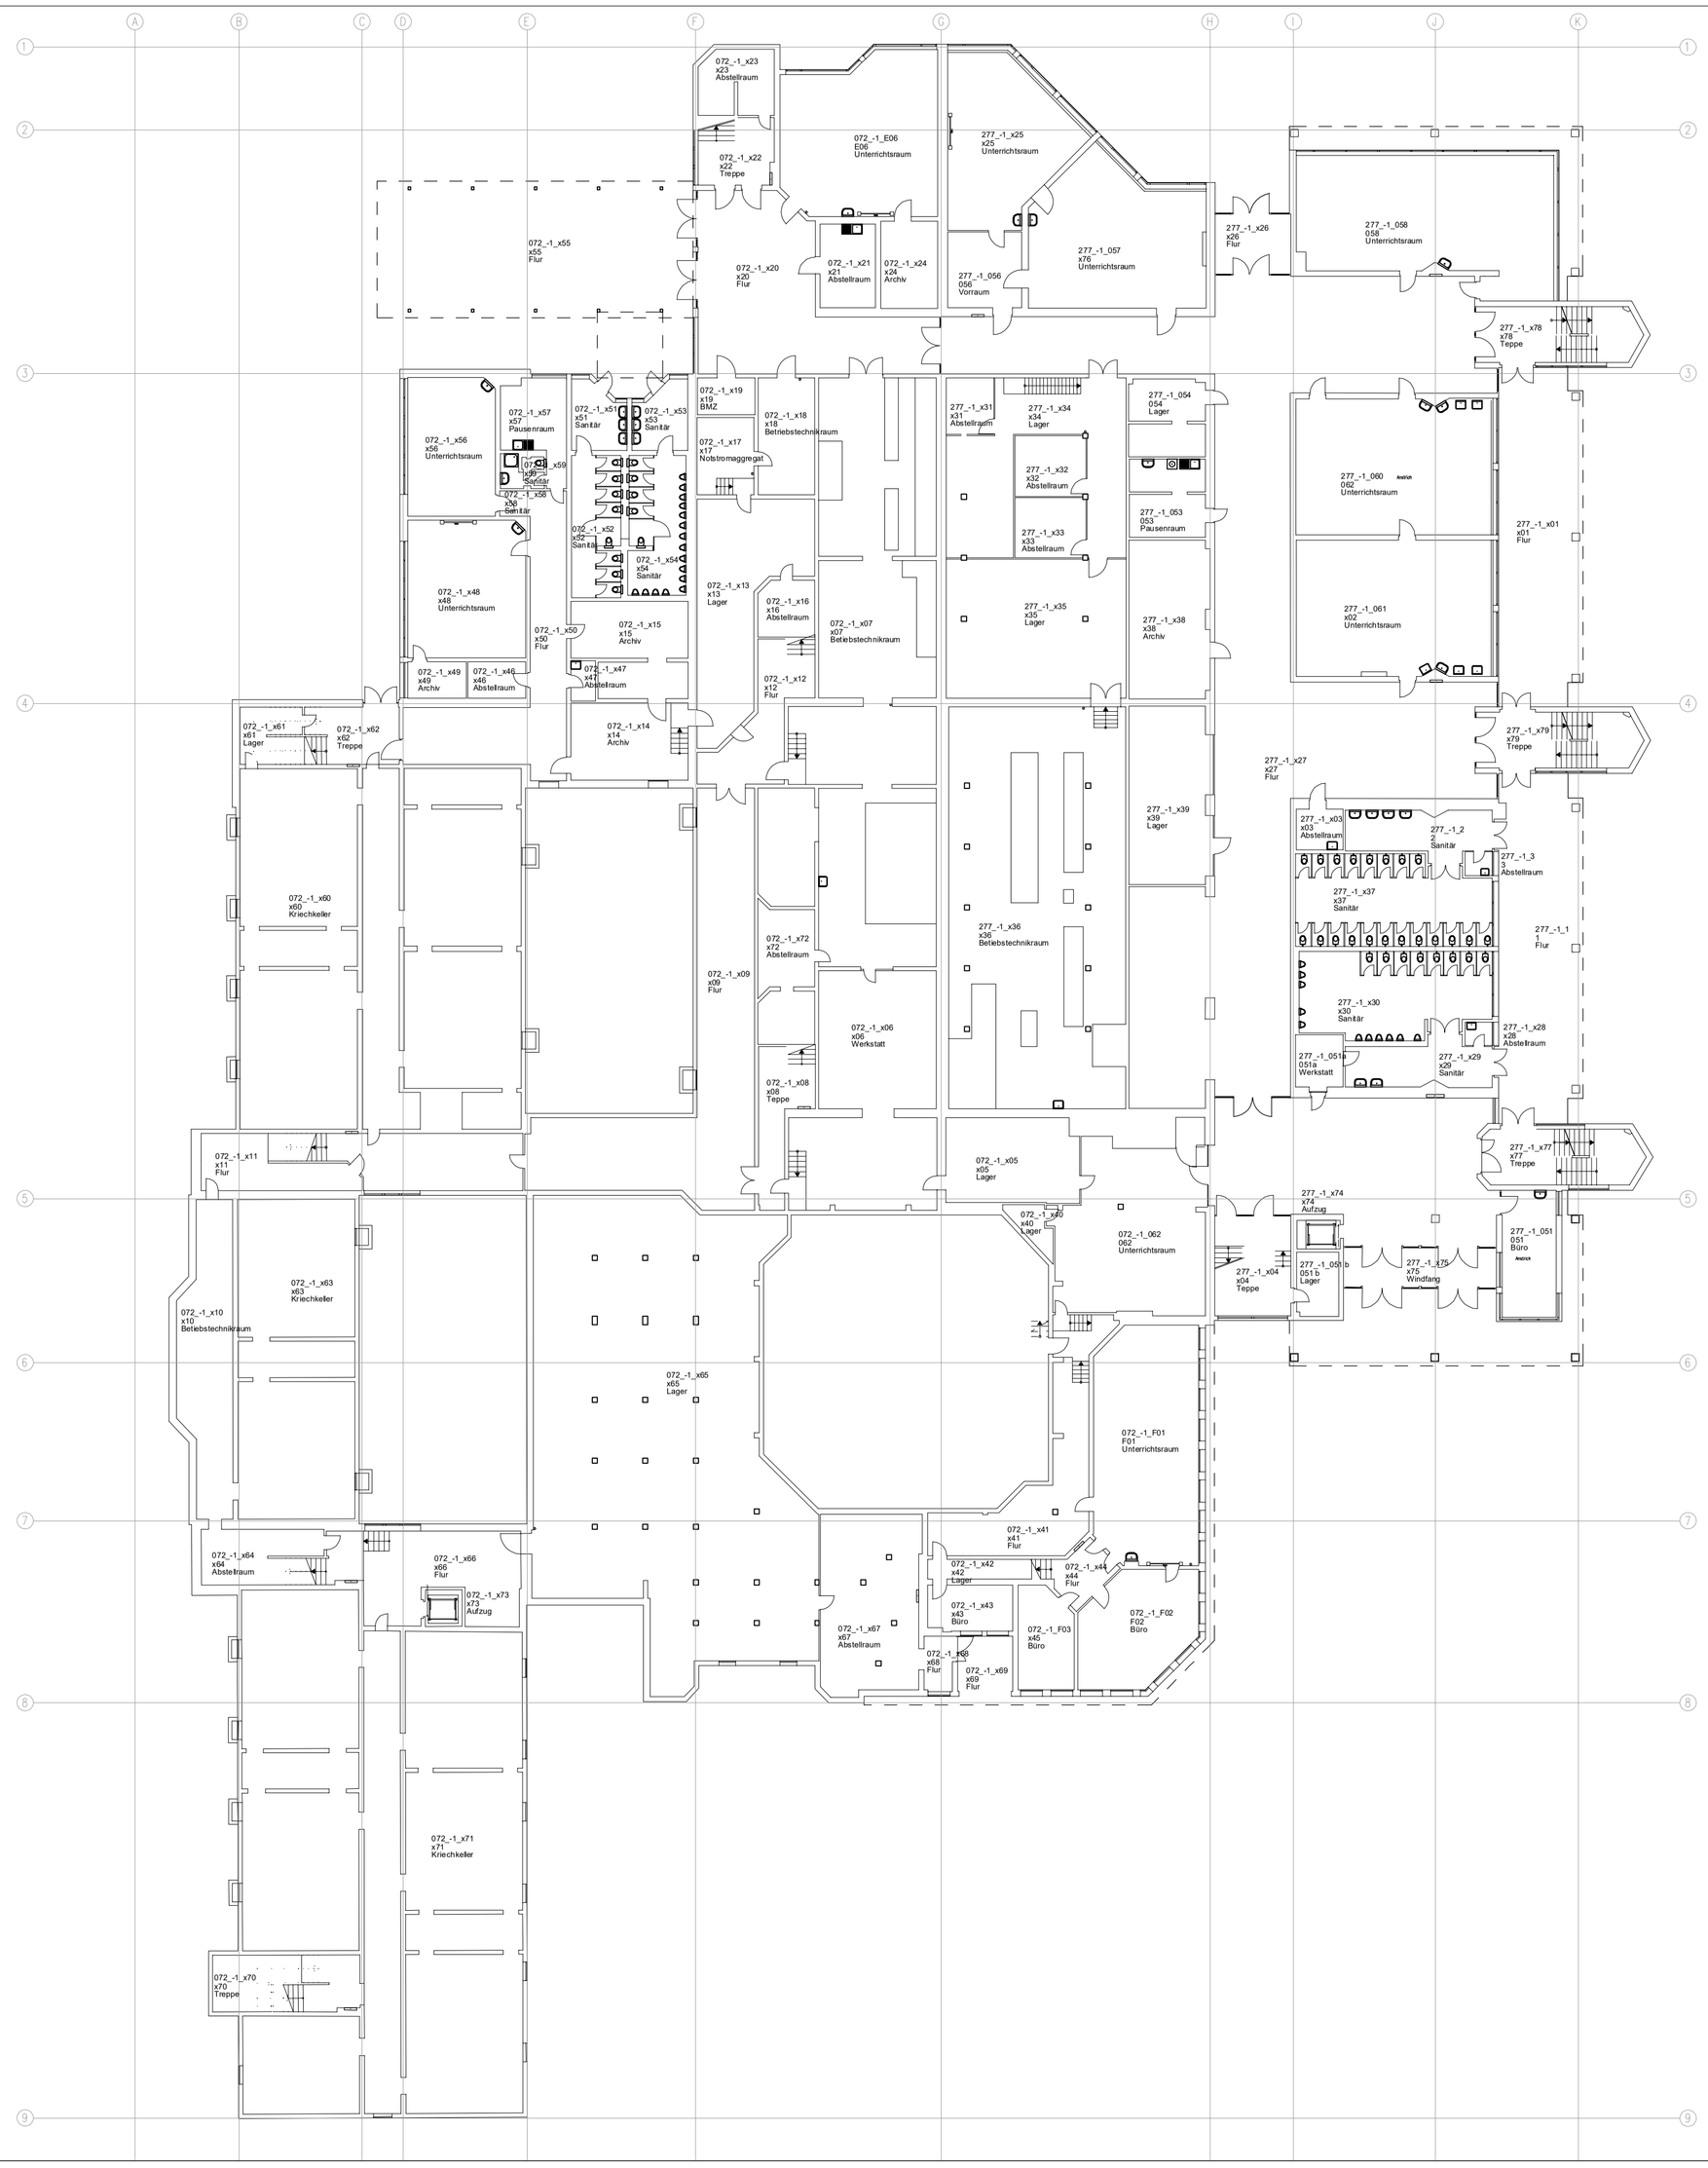

Index	Datum	Änderung	Name

BS Saarn Lehnerstraße
GS Saarn

Bestandsplan

-1. Untergeschoss

072_277_Bestandsplan_00_1-xxx.dwg

Mst.	1:250
Datum	03.05.2017
Projekt-Nr.	
ID_NR.	72 / 277
Gezeichnet:	X
Blatt - Gr.	A1

ImmobilienService
der Stadt Mülheim an der Ruhr
Technisches Rathaus
Hans-Boeckler-Platz 5
45468 Muelheim an der Ruhr
Telefon: 0208 / 455-2300
Telefax: 0208 / 455-582300
E-mail: is@stadt-mh.de