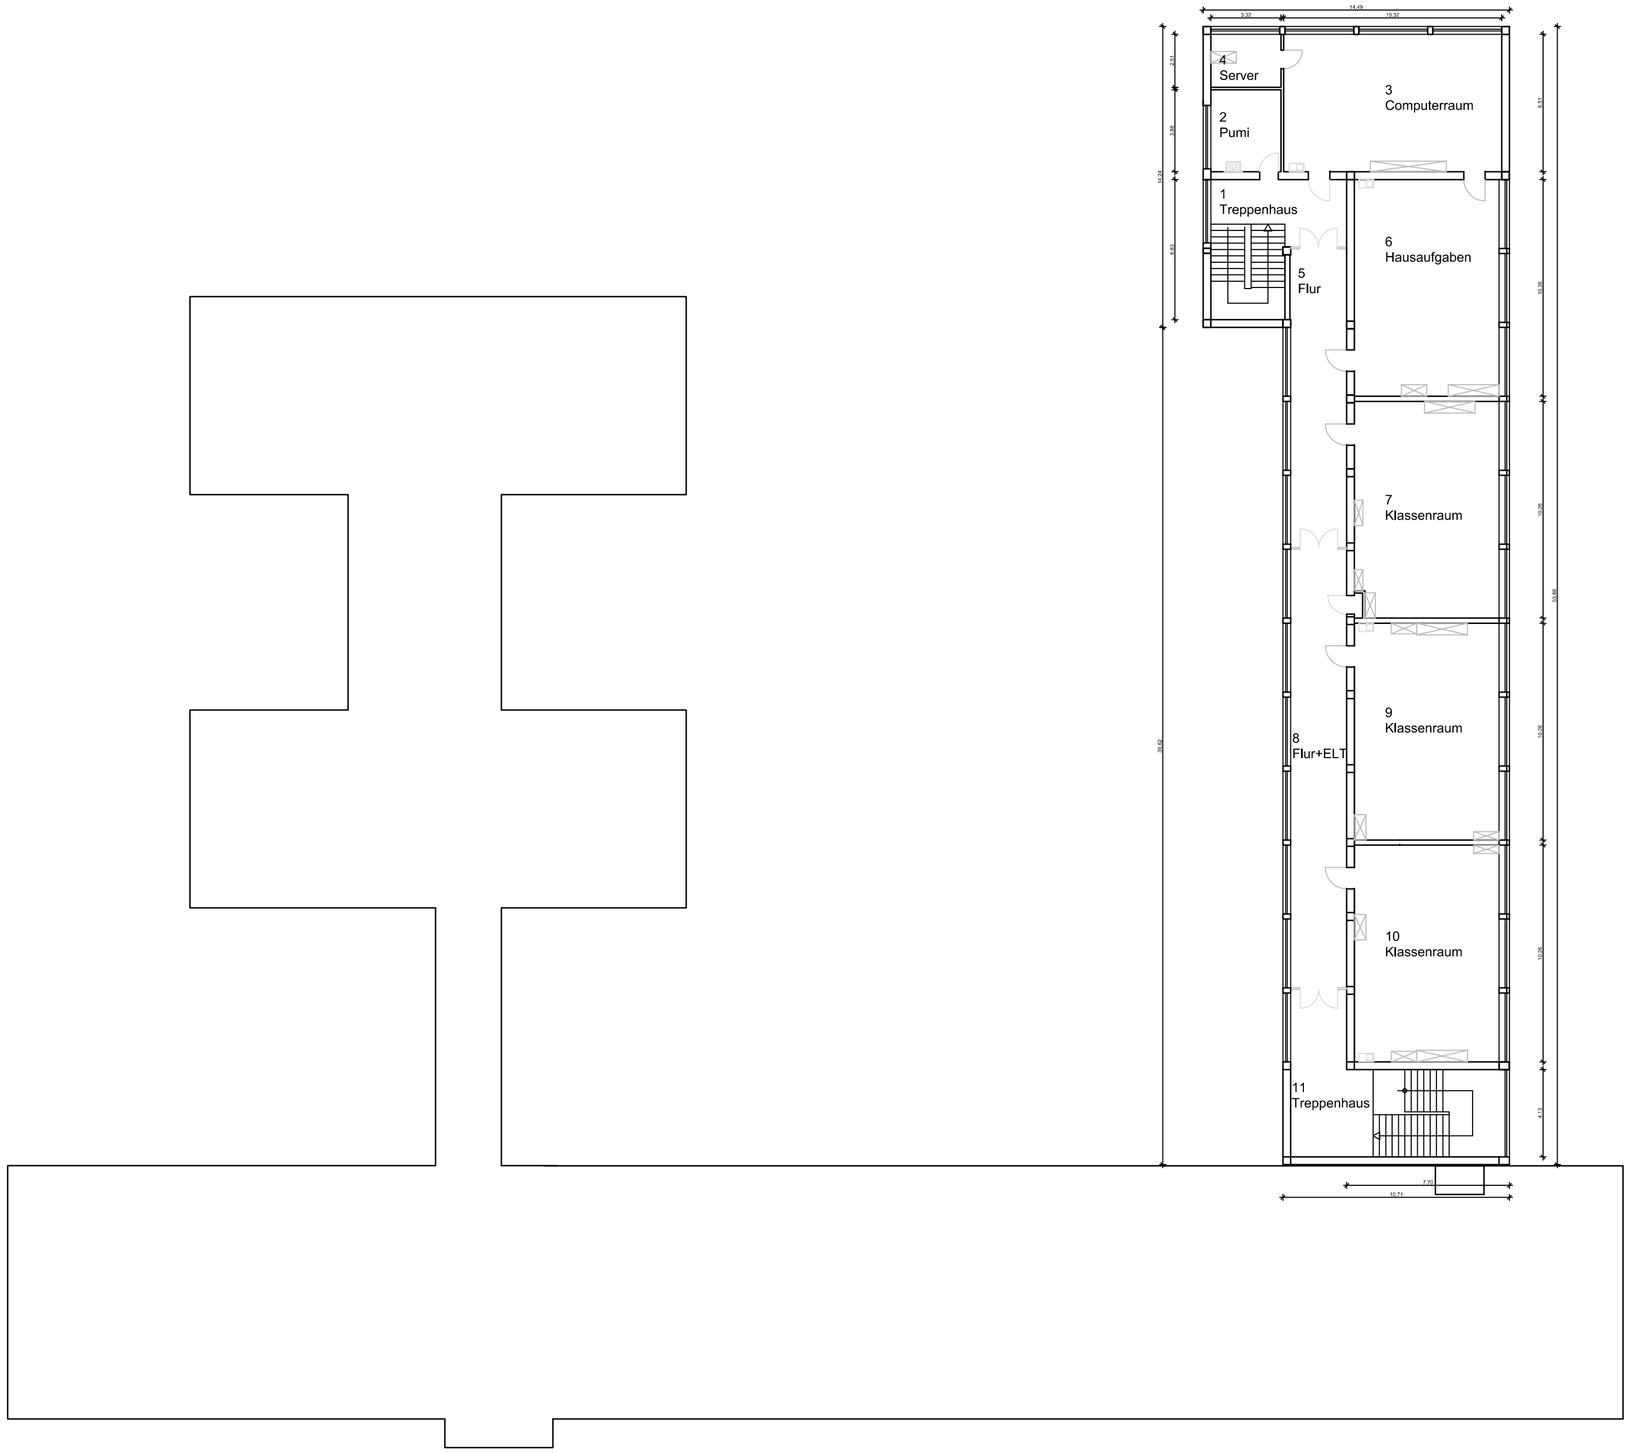

GGS Barbarastraße 30-34		Mst. 1:200	
		Datum Oktober.2015	
		Projekt-Nr.	
Bestandsplan		ID_NR. 084	
		Gezeichnet:	
1.Obergeschoss		Blatt - Gr. DIN A2	
084_Bestandsplan_01_1-200.dwg			

Stadt Mülheim an der Ruhr
Der Oberbürgermeister
ImmobilienService
Hans-Böckler-Platz 5
45468 Mülheim an der Ruhr
Tel.: 0208 / 455 - 2300
Fax.: 0208 / 455 - 582300
Email: is@muelheim-ruhr.de