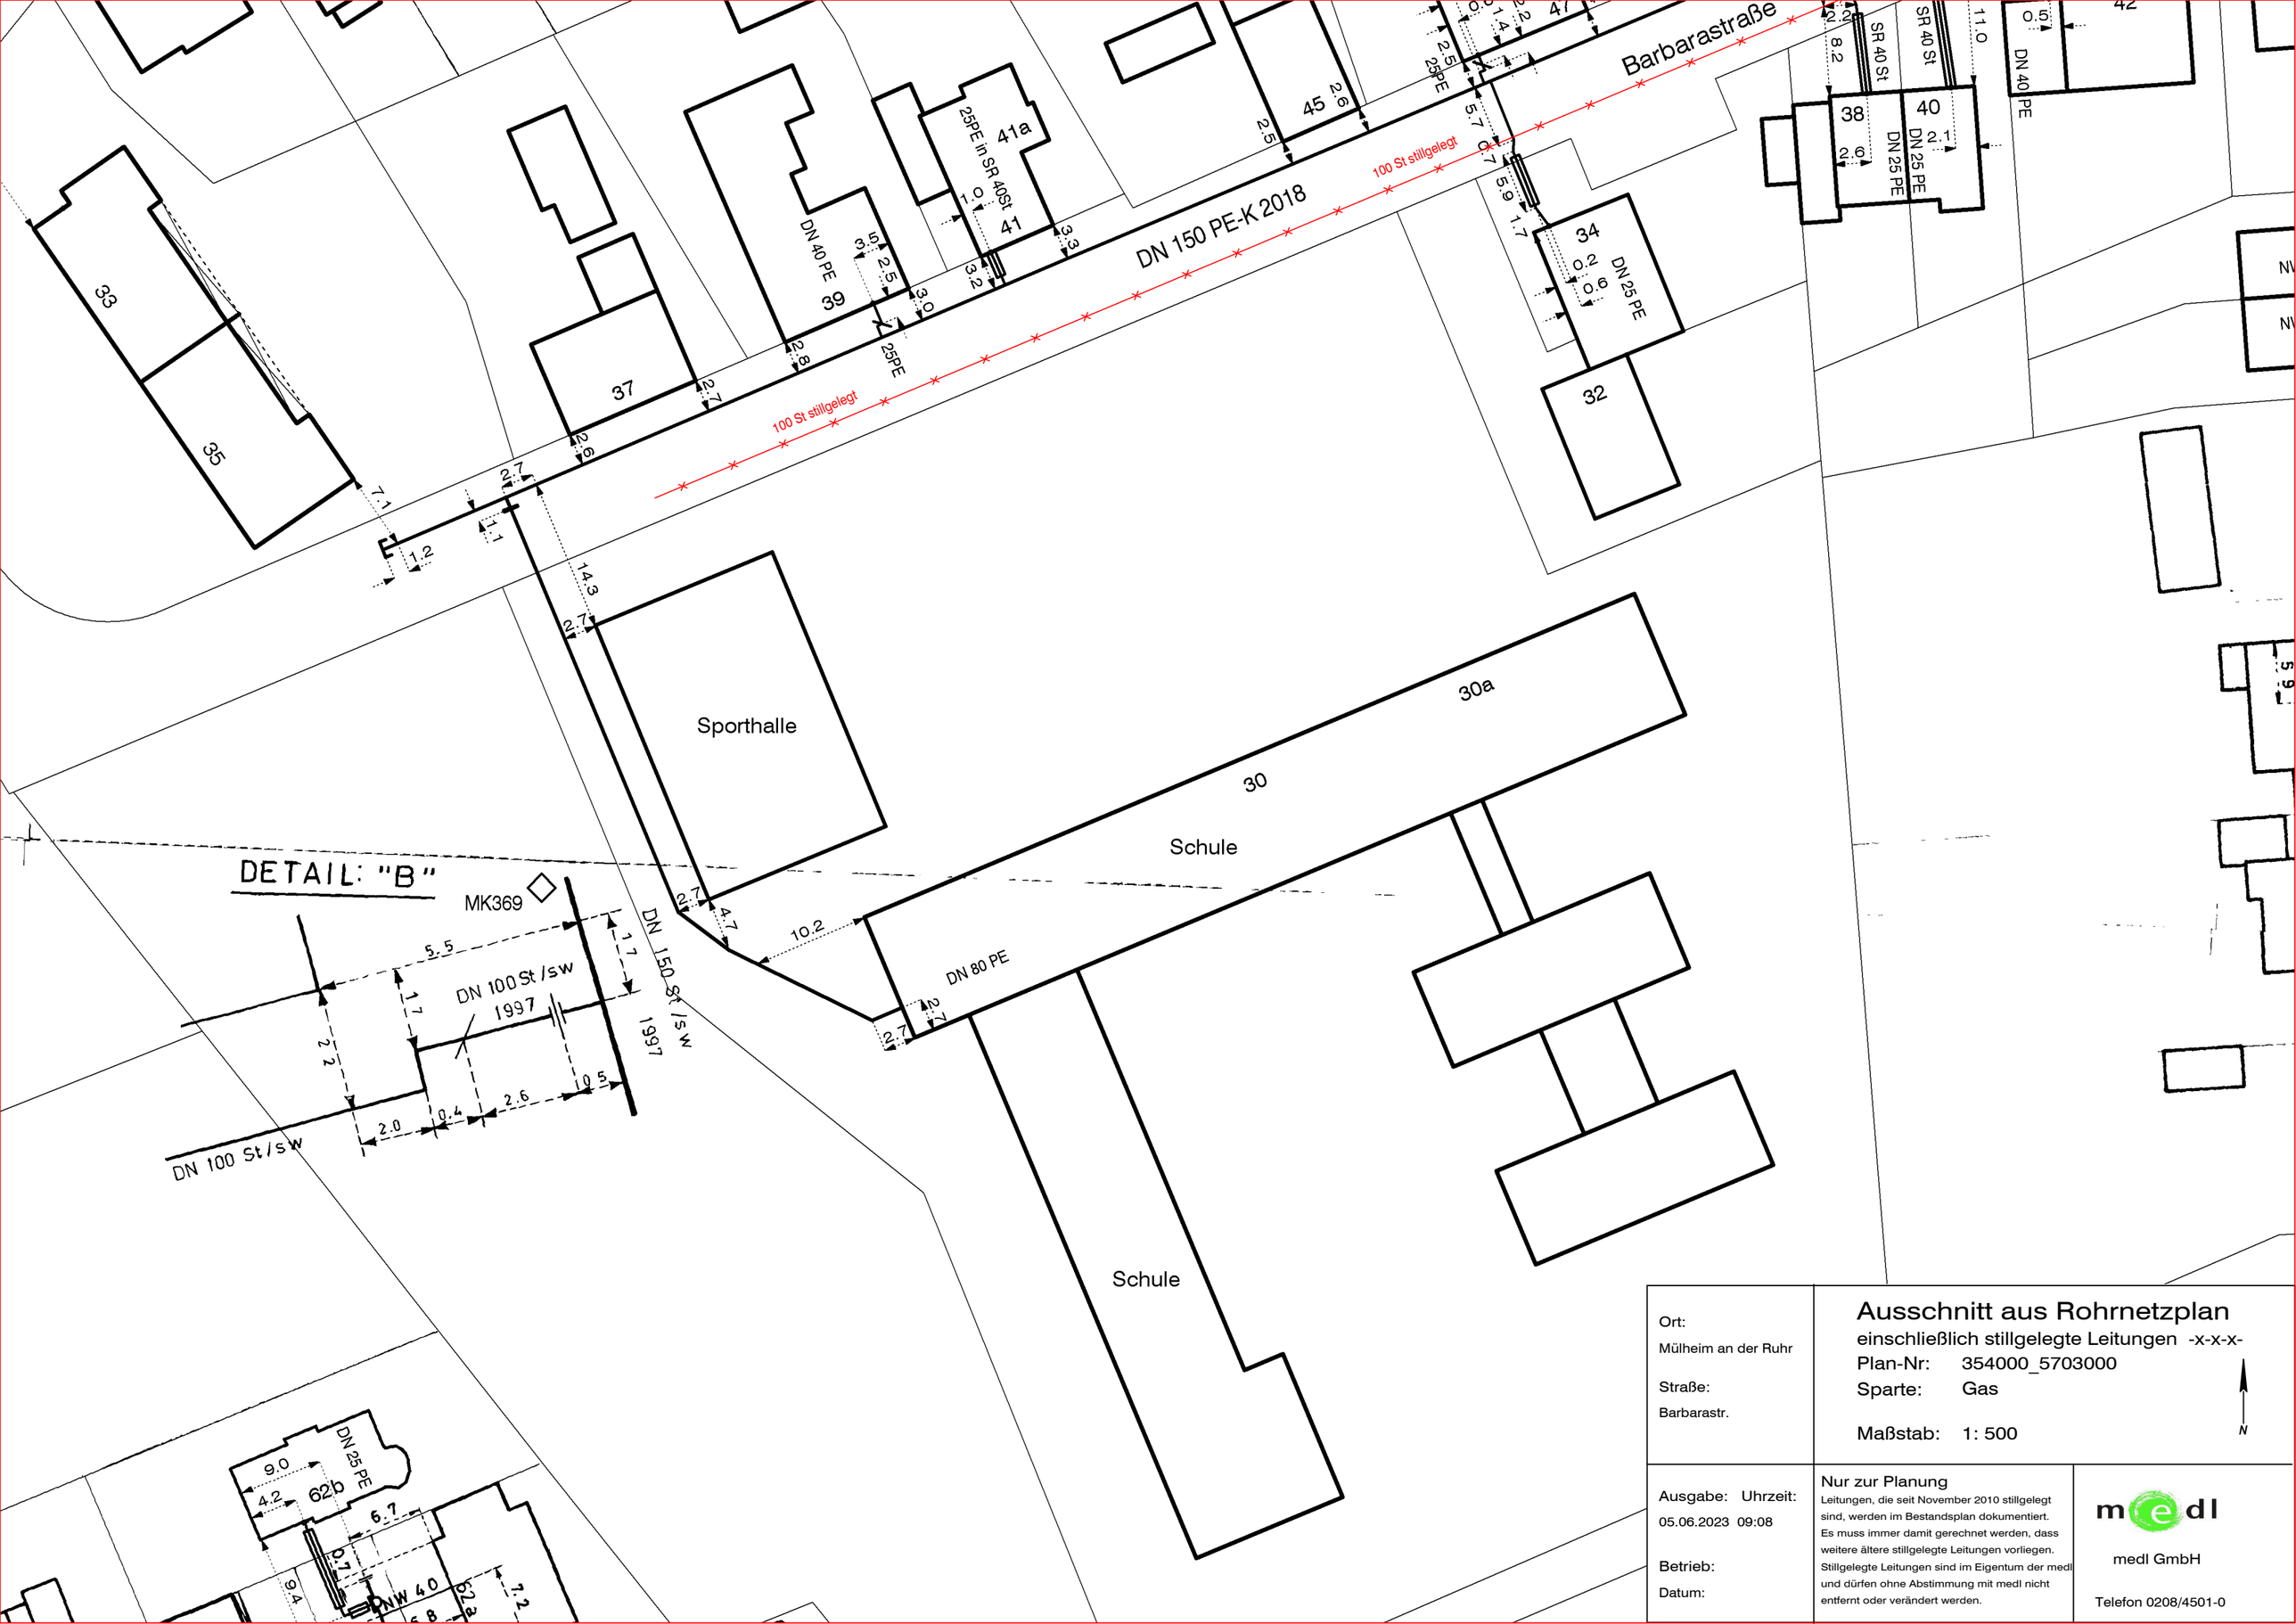

Ort:
Mülheim an der Ruhr

Straße:
Barbarastr.

Ausschnitt aus Rohrnetzplan

einschließlich stillgelegte Leitungen -x-x-x-

Plan-Nr: 354000_5703000

Sparte: Gas

Maßstab: 1: 500

N

Ausgabe: Uhrzeit:
05.06.2023 09:08

Betrieb:

Datum:

Nur zur Planung

Leitungen, die seit November 2010 stillgelegt sind, werden im Bestandsplan dokumentiert. Es muss immer damit gerechnet werden, dass weitere ältere stillgelegte Leitungen vorliegen. Stillgelegte Leitungen sind im Eigentum der medl und dürfen ohne Abstimmung mit medl nicht entfernt oder verändert werden.

medl

medl GmbH

Telefon 0208/4501-0