Ansicht, M 1:50

Alle Maßangaben in cm !

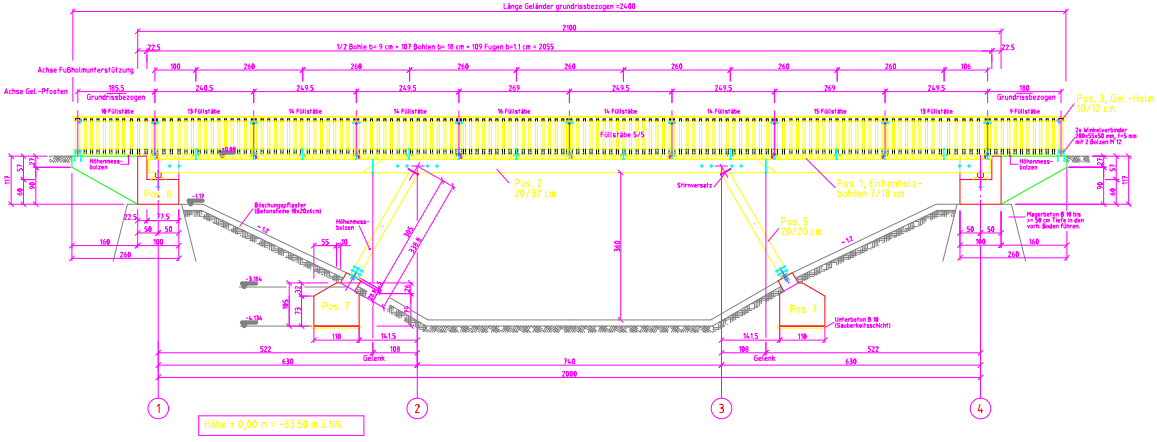

Querschnitt, M 1:20

Alle Maßangaben in cm !

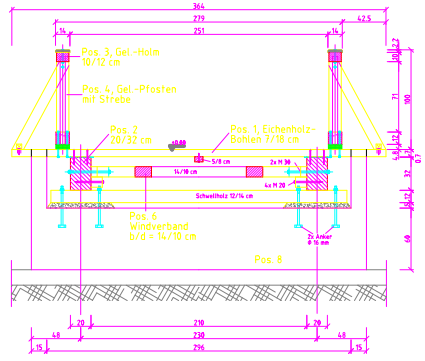

Aufsicht Grundriss, M 1:50

Alle Maßangaben in cm !

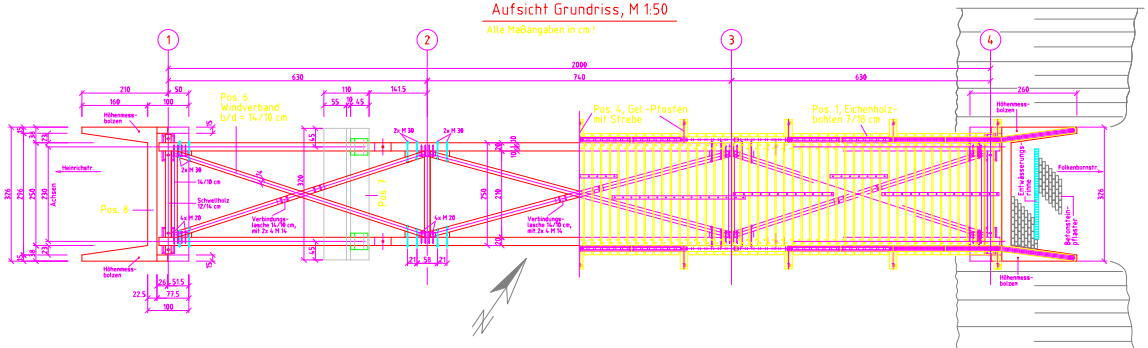

Detail 1, Geländer-, Gelenk- u. Stützenkopfausbildung, M 1:10

Alle Maßangaben in cm !

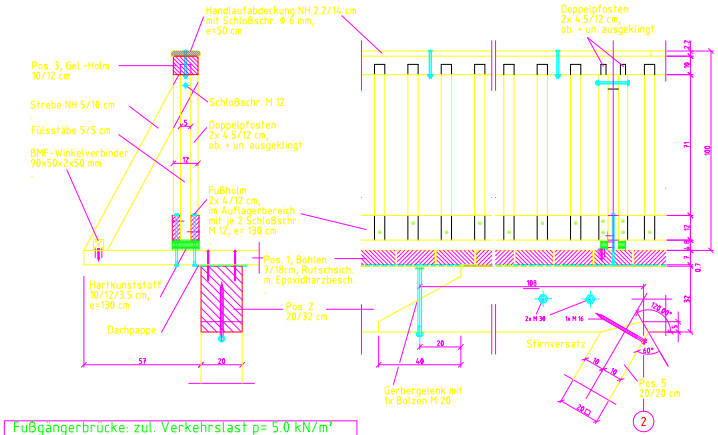

Detail 2, Stützenfußpkt. Achse 2, M 1:10

Alle Maßangaben in cm !

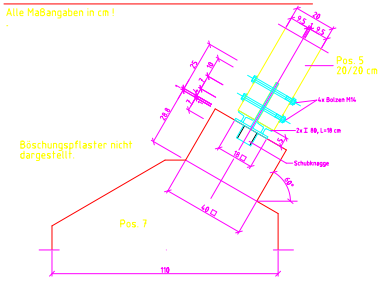

Detail 3, Stützenfußpkt. Achse 3, M 1:10

Alle Maßangaben in cm !

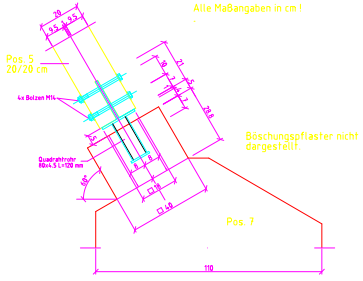

Anlage_10

Fußgängerbrücke: zul. Verkehrslast p= 5.0 kN/m²	
Lichte Weiten:	5.60 m, 7.30 m, 5.60 m
Stützweiten:	6.30 m, 7.40 m, 6.30 m
Lichte Höhe:	3.60 m
Fahrbahnbreite:	———
Breite zw. den Geländern:	2.51 m
Gesamtlänge bis Hinterkante Flügel:	24.20 m
Kreuzungswinkel:	100 gon
Baustoffe:	
Beton:	B 25
Unterbeton (Magerb., Sauberkeitsschi.):	B 10
Betonstahl:	BSt 420/500
Holz, soweit nicht bezeichnet:	Bongossi-Schnittklasse "A"
Stahlteile u. typs. Bl.-Formteile:	ST 35, ST 37, feuerverz.
Schrauben:	galv. verzinkt
Schweißnähte, soweit nicht bezeichnet:	Kehln. a = 4 mm

ERGÄNZUNG / ÄNDERUNG	DATUM	ZEICHEN

Stadt Mülheim an der Ruhr

Bestandsplan

Maßstab 1:50, 1:20, 1:10

BAUVORHABEN: Brücke Folkenborntal

DIE OBERBÜRGERMEISTERIN
AMT FÜR VERKEHRSWESEN UND TIEFBAU
66 - 4

GEZEICHNET	SACHBEARBEITER	TEAMLEITER	ABTEILUNGSLEITER	AMTSLEITER
HÜLLERUM				

Zeichnung freigegeben

Amt 66 - 4

MÜLHEIM AN DER RUHR 06.10.2009	KENNZIFFER	PLAN NR. F-13/01	VARIANTE NR.