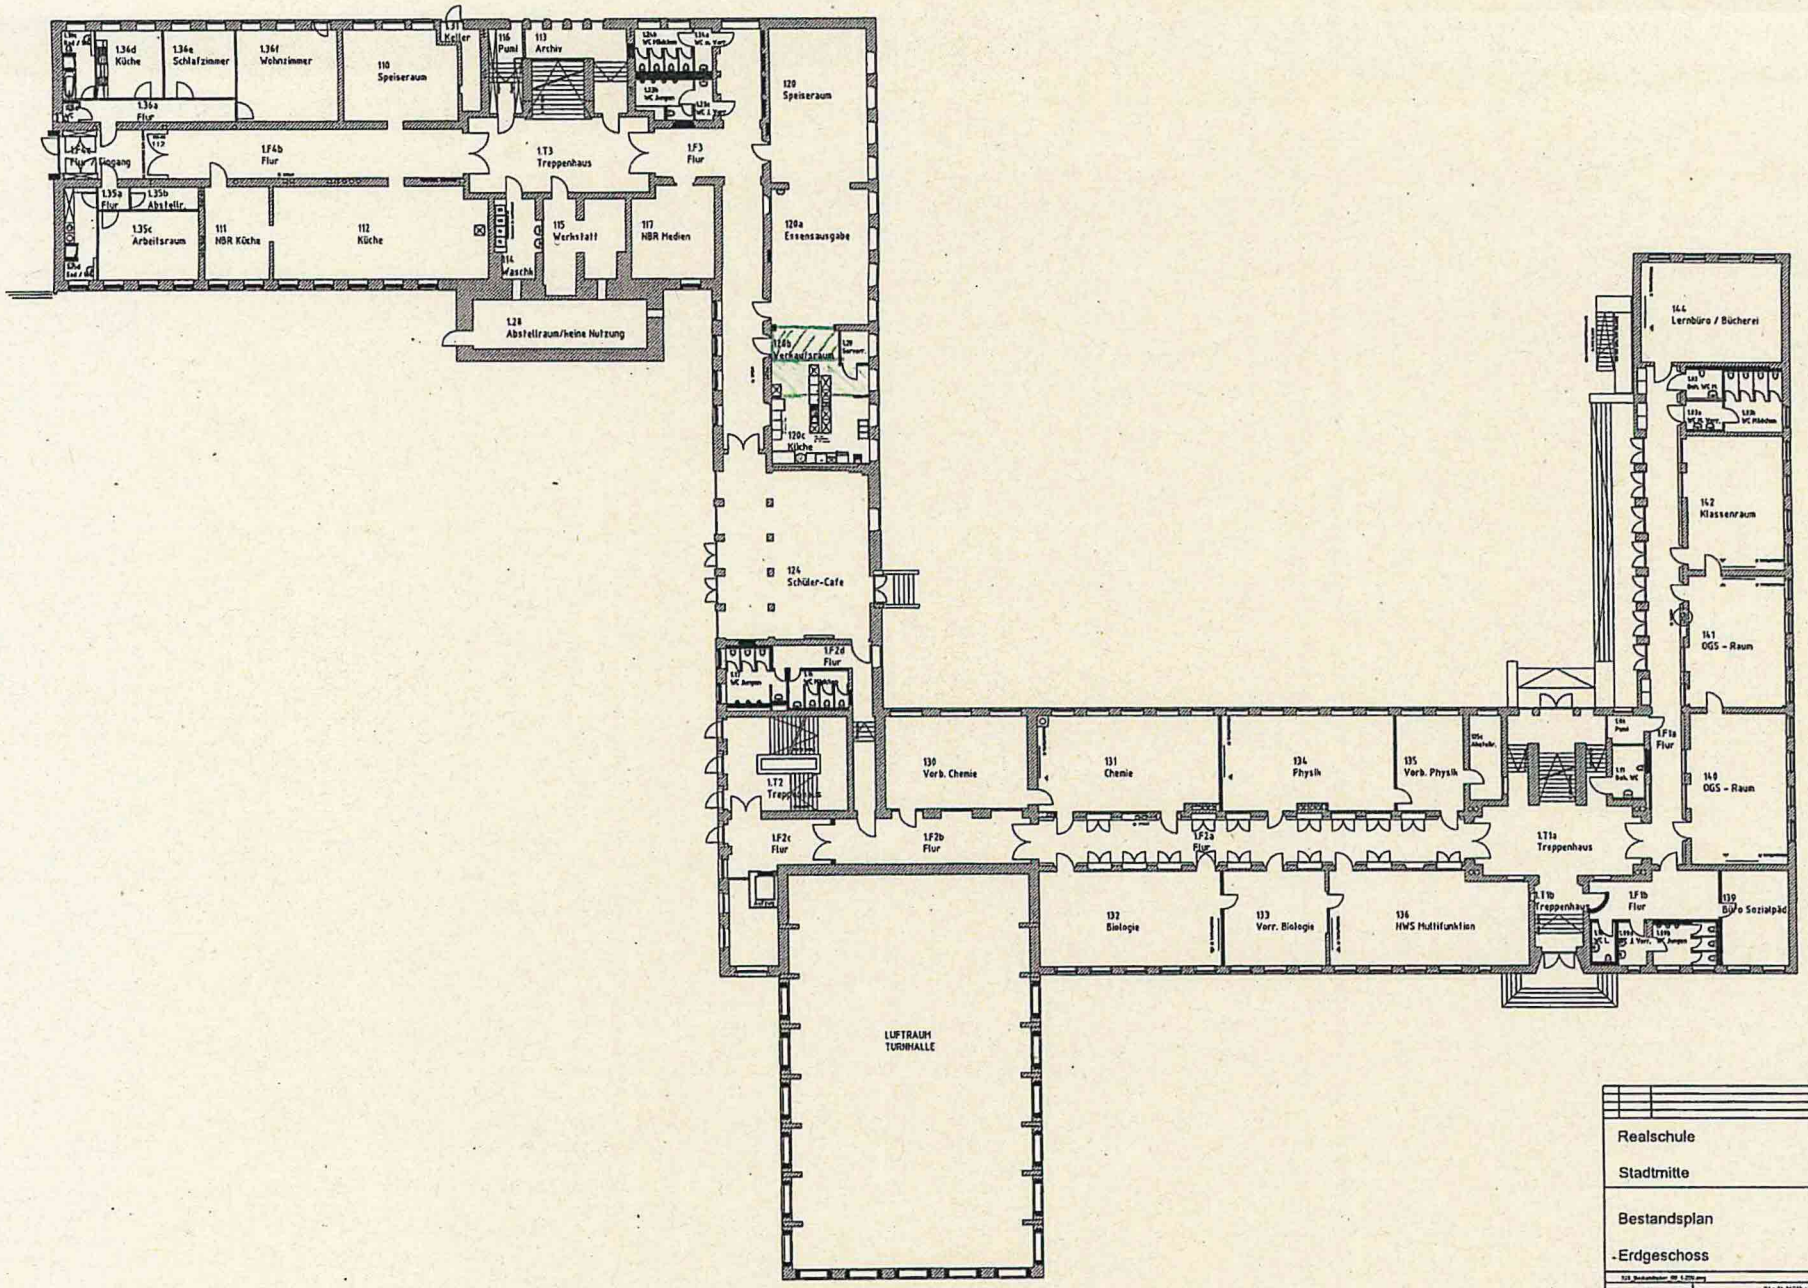

L34d Küche
L34a Schlafzimmer
L36f Wohnzimmer
110 Speiseraum
L31 Keller
116 Pumi
113 Archiv
L32a WC Mädchen
L32b WC Jungen
L32c WC L. Pers.
L36a Flur
LF4b Flur
LT3 Treppenhaus
LF3 Flur
L35a Flur
L35b Abstellr.
L35c Arbeitsraum
111 NBR Küche
112 Küche
115 Werkstatt
117 NBR Medien
114 Waschk.
L28 Abstellraum/keine Nutzung
120 Speiseraum
120a Essensausgabe
L26 Verkaufsraum
L29 Serverr.
120c Küche
124 Schüler-Cafe
LF2d Flur
L5 WC Jungen
L6 WC Mädchen
LT2 Treppenhaus
130 Vorb. Chemie
131 Chemie
134 Physik
135 Vorb. Physik
L25a Putzsch.
L25 Putz.
L25 Sch. WC
LF1a Flur
LT1a Treppenhaus
LF2c Flur
LF2b Flur
LF2a Flur
132 Biologie
133 Verr. Biologie
136 HWS Multifunktion
LT1b Treppenhaus
LF1b Flur
L39 Putz.
L39 2 Verr.
L39 WC Jungen
139 Büro Sozialpäd.
144 Lernbüro / Bücherei
L43 Sch. WC
L33a WC Mädchen
L33b WC Jungen
142 Klassenraum
141 OGS - Raum
140 OGS - Raum
LUFTRAUM TURNHALLE
Realschule
Stadtmitte
Bestandsplan
-Erdgeschoss
Stadt Mülheim an der Ruhr
Der Oberbürgermeister
Immobilien Service
Hans-Böckler-Platz 1
45468 Mülheim an der Ruhr
Tel.: 0208 / 455 - 2300
Fax.: 0208 / 455 - 582300
Email: ...@muelheim-ruhr.de