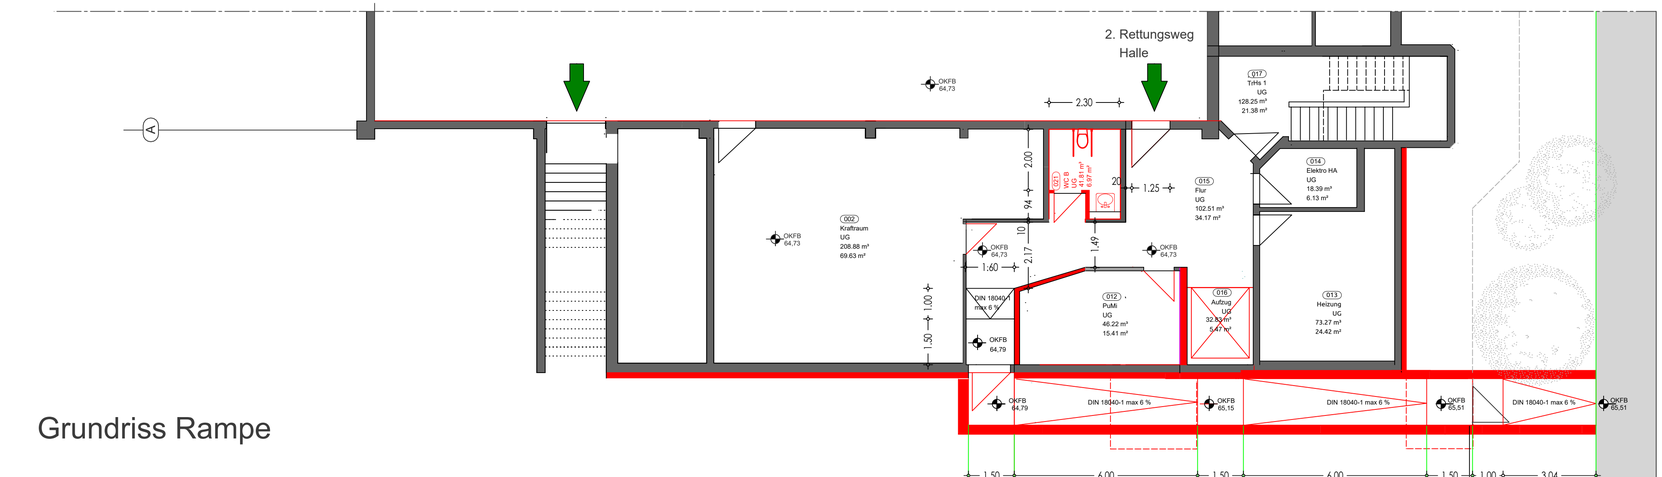

Grundriss Rampe

Schnitt Rampe Ansicht Nord

Entwurfsskizze anhand von ungeprüften Bestandsunterlagen. Alle Änderungen bzw. Sanierungsmassnahmen sind im Grundriss in Rot eingetragen.

Bauvorhaben

Ludwig-Wolker Sportalle Mülheim an der Ruhr
Schaffung eines barrierefreien 2. Rettungsweges und energetische Sanierung der bestehenden 3-fach Sporthalle

Ludwig Wolker Strasse 35 in 45468 Mülheim an der Ruhr

Bauherr:

Stadt Mülheim an der Ruhr - ImmobilienService

Hans-Böckler-Platz 5
45468 Mülheim an der Ruhr

Planung

t|b architekten GmbH

Geschäftsführer:
Hans Trapp | Gerd Banczyk
Architekten AKNW

Mödericher Str. 38 in 46238 Bottrop

mail: info@tbarchitekten.de
web: www.tbarchitekten.de

Grundlagen / Bestand

Projekt **246**

Planinhalt: Anbau einer Rampe als barrierefreier Fluchtweg
Grundriss Schnitt Ansicht

Plan: Vorentwurf P247 LPH 02

Planformat: 415 | 820

Massstab: M 1:100

#Höhe

#Gemarkung / # / #Flurstück

Index	Datum:	Änderung:
aa	14.06.2024	Vorentwurf Rampe als barrierefreier Fluchtweg aus der Halle Grundriss Schnitt/Ansicht
ab	11.06.2024	Änderungen Absprache Frau Lantermann Stadt Mülheim